

SITUASJONSKART

Gnr/Bnr: Gnr 339 bnr 3
Adresse:
Eigar/søkar:

Kvalitet: FKB-B

Gjeldande plan:
Planformål:

Vår referanse: HOK




Sign.




ALVER
KOMMUNE



Målestokk: 1:500
Dato: 27.08.2020

-  Gjerde
-  Bolighus
-  Andre bygg
-  Usikker eigedomsgranse
-  Målt eigedomsgranse

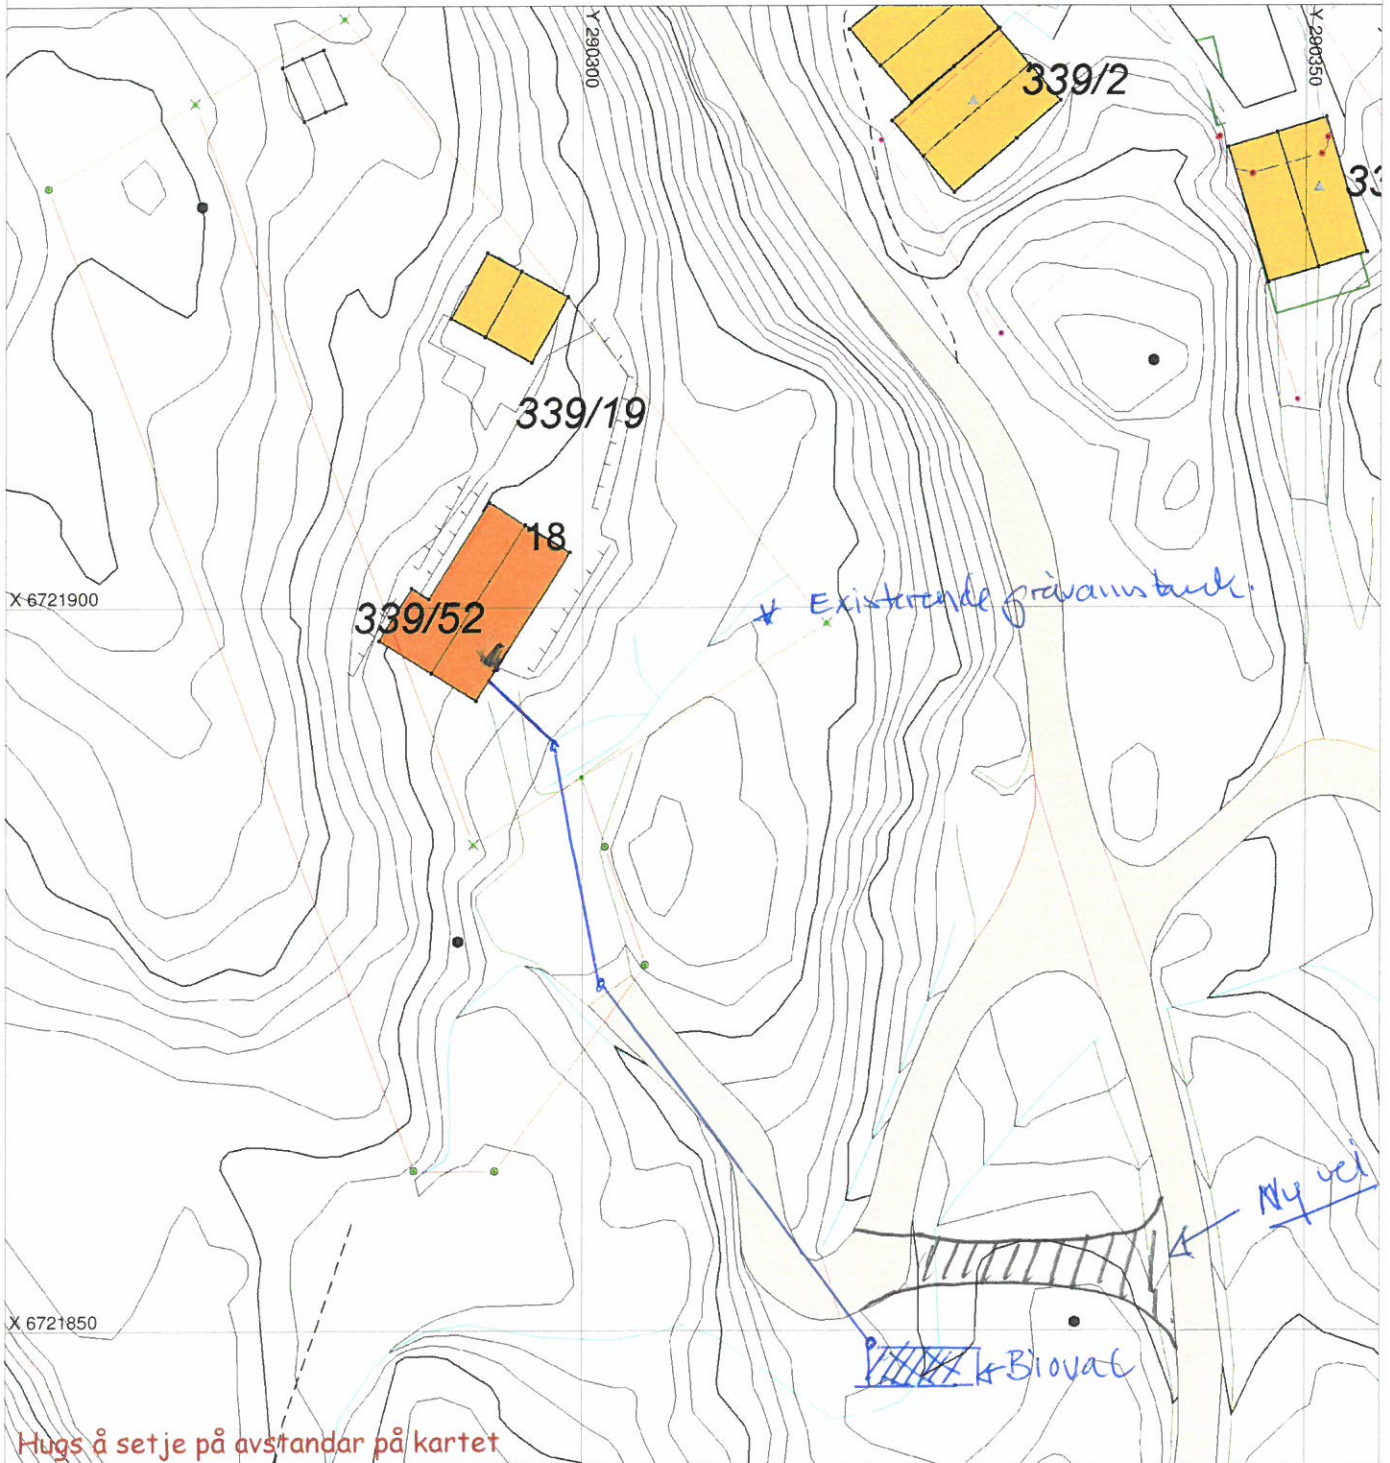

Hugs å setje på avstandar på kartet

SITUASJONSPLAN



Tiltak

Underskrift Situasjonsplan

Dato