Gbr. 45/36

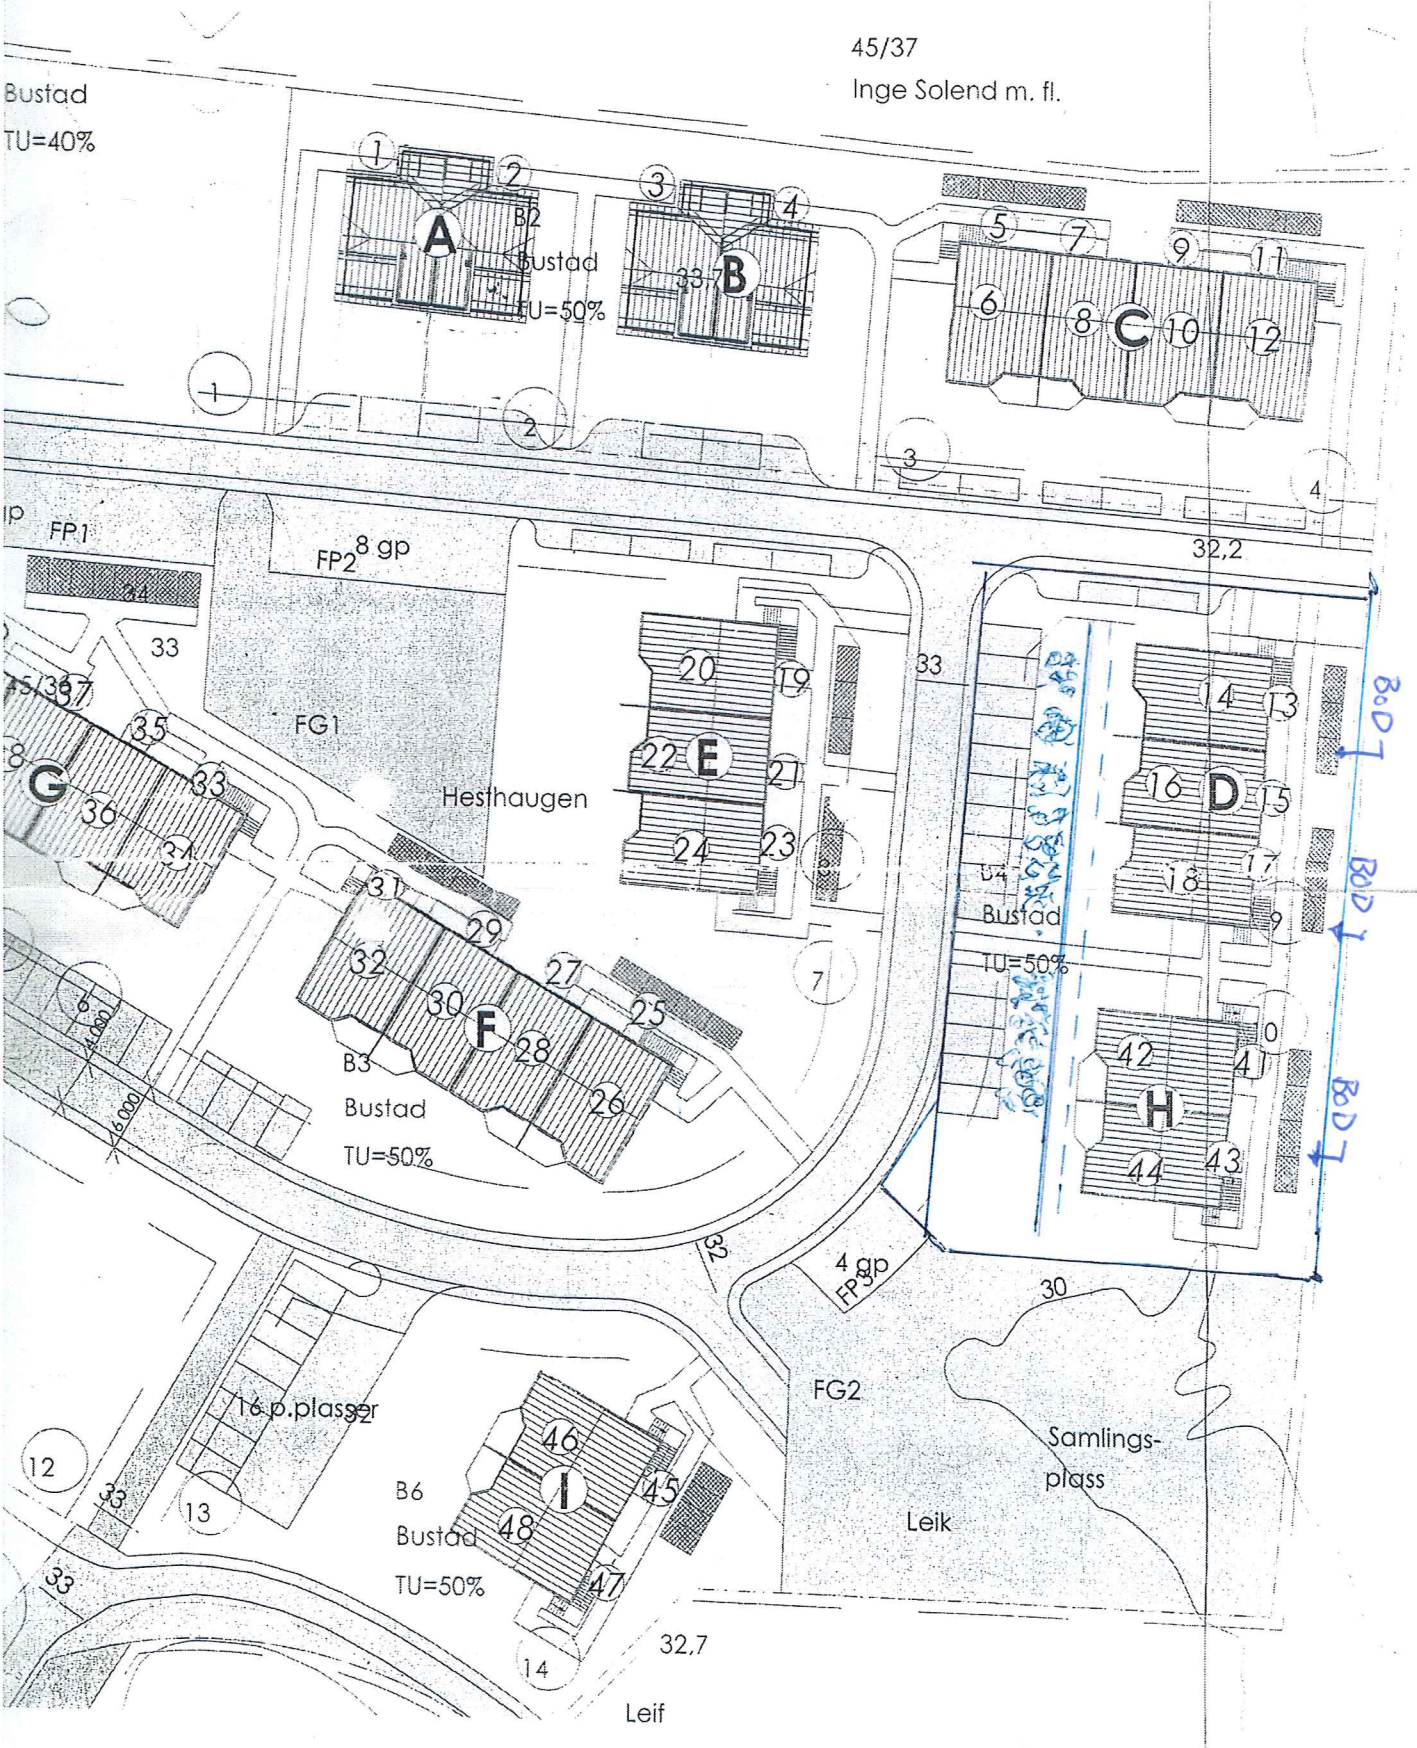
45/37
Inge Solend m. fl.
Bustad
TU=40%
A
B2
Bustad
TU=50%
B
C
FP1
FP2
8 gp
32,2
FG1
Hesthaugen
D
E
F
G
B3
Bustad
TU=50%
B4
Bustad
TU=50%
H
B5
Bustad
TU=50%
I
B6
Bustad
TU=50%
4 gp
FP3
FG2
Leik
Samlings-
plass
16 p.plasser
Leif
32,7
