


ØST

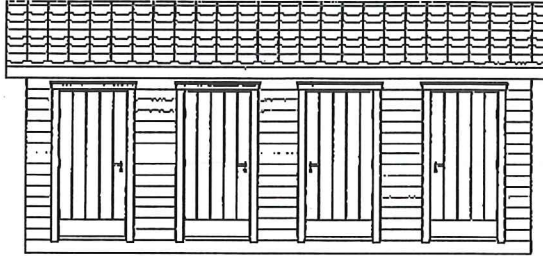


VEST




NORD




SØR

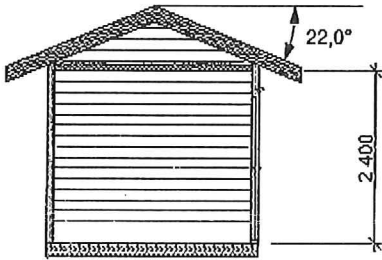

SNITT

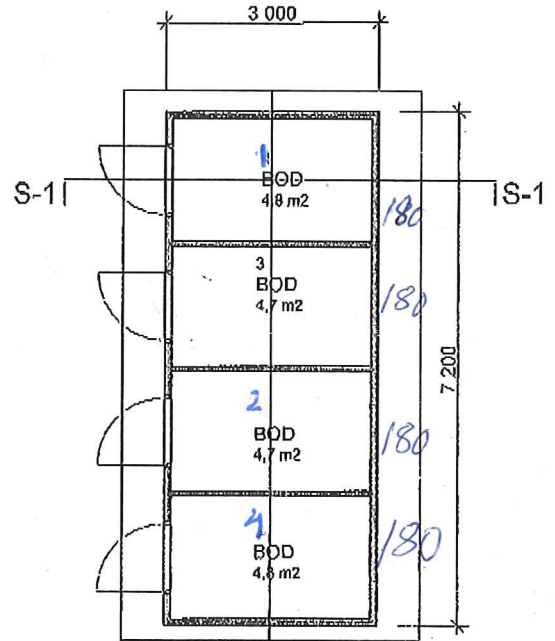

PLAN

B				D			
A				C			
Rev.		Sign.	Dato	Rev.		Sign.	Dato
 arkitekt- compagniet <small>Arkitektcompagniet as, postboks 157, 5871 Bergen. telefon 55180010 faks 55184509                  epost: post@arkitektcompagniet.com. hjemmeside: www.arkitektcompagniet.com</small>				AREALER		Mål	
				BYA (ØBYGGET AREAL)		1:100	
Byggherre				KOMMUNE		Dato	
Kvalheim Eiendom AS				Radøy		29.11.07.	
Byggeplass				Tegning		VEDLEGG	
Hesthaugen				plan, snitt, fasader		NR. - E	
Prosjekt						Tegn.nr.	
bodbygg firmansbolig							