

# SITUASJONSKART

Tidligere 425/12  
No der det 425/79

Gnr/Bnr: 425/12  
Adresse:  
Eigar/søkar: Johnny Kristiasen

Kvalitet :

Målestokk: 1:500  
Dato: 14.05.2020








ALVER  
KOMMUNE




Gjeldande plan : Kommuneplan for Radøy 2011-2031, delrevisjon 2019  
Planformål : Byggeområde for naust/hamneområde i sjø

Vår referanse:

-  Gjerde
-  Usikker eigedomsgrænse
-  Målt eigedomsgrænse
-  Bolighus
-  Andre bygg

Sign. ....

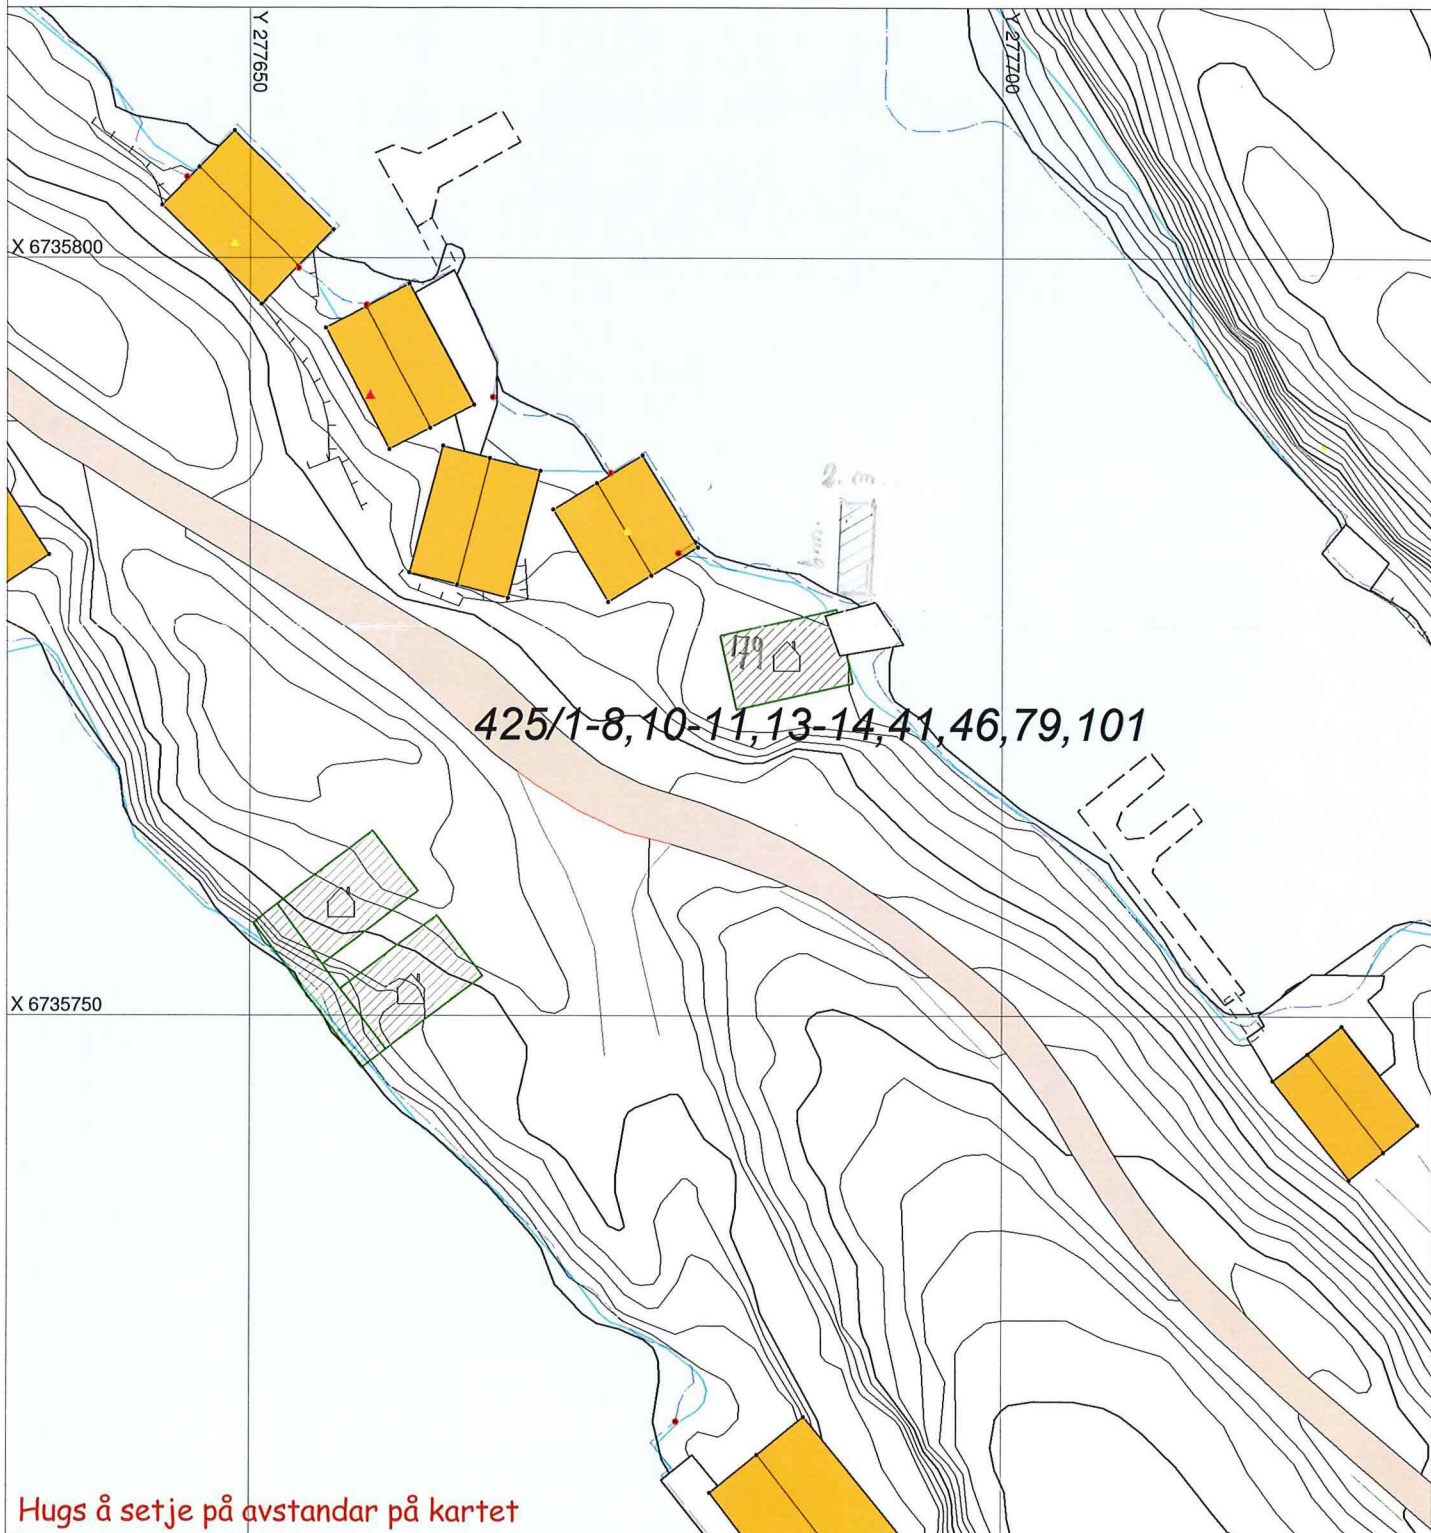

Hugs å setje på avstandar på kartet

## SITUASJONSPLAN

 Tiltak

*Johnny Kristiasen* 29/9-2020  
Underskrift Situasjonsplan Dato

129.4.L


Flytebryggen blir tilnærmet lik denne, men uten landgang. Vil ha en "løs, landgang, som blir lagt ut ved bruk. Flytebryggen kommer så langt inn til land, som mulig.

