

Totalt privat uteoppholdsareal MUA = 125m²

Totalt privat uteoppholdsareal MUA = 122m²

Totalt privat uteoppholdsareal MUA = 112m²

Totalt privat uteoppholdsareal MUA = 115m²

Totalt privat uteoppholdsareal MUA = 119m²


Totalt privat uteoppholdsareal MUA = 117m²

Totalt privat uteoppholdsareal MUA = 107m²

Totalt privat uteoppholdsareal MUA = 132m²

Totalt privat uteoppholdsareal MUA = 144m²

Totalt privat uteoppholdsareal MUA = 177m²

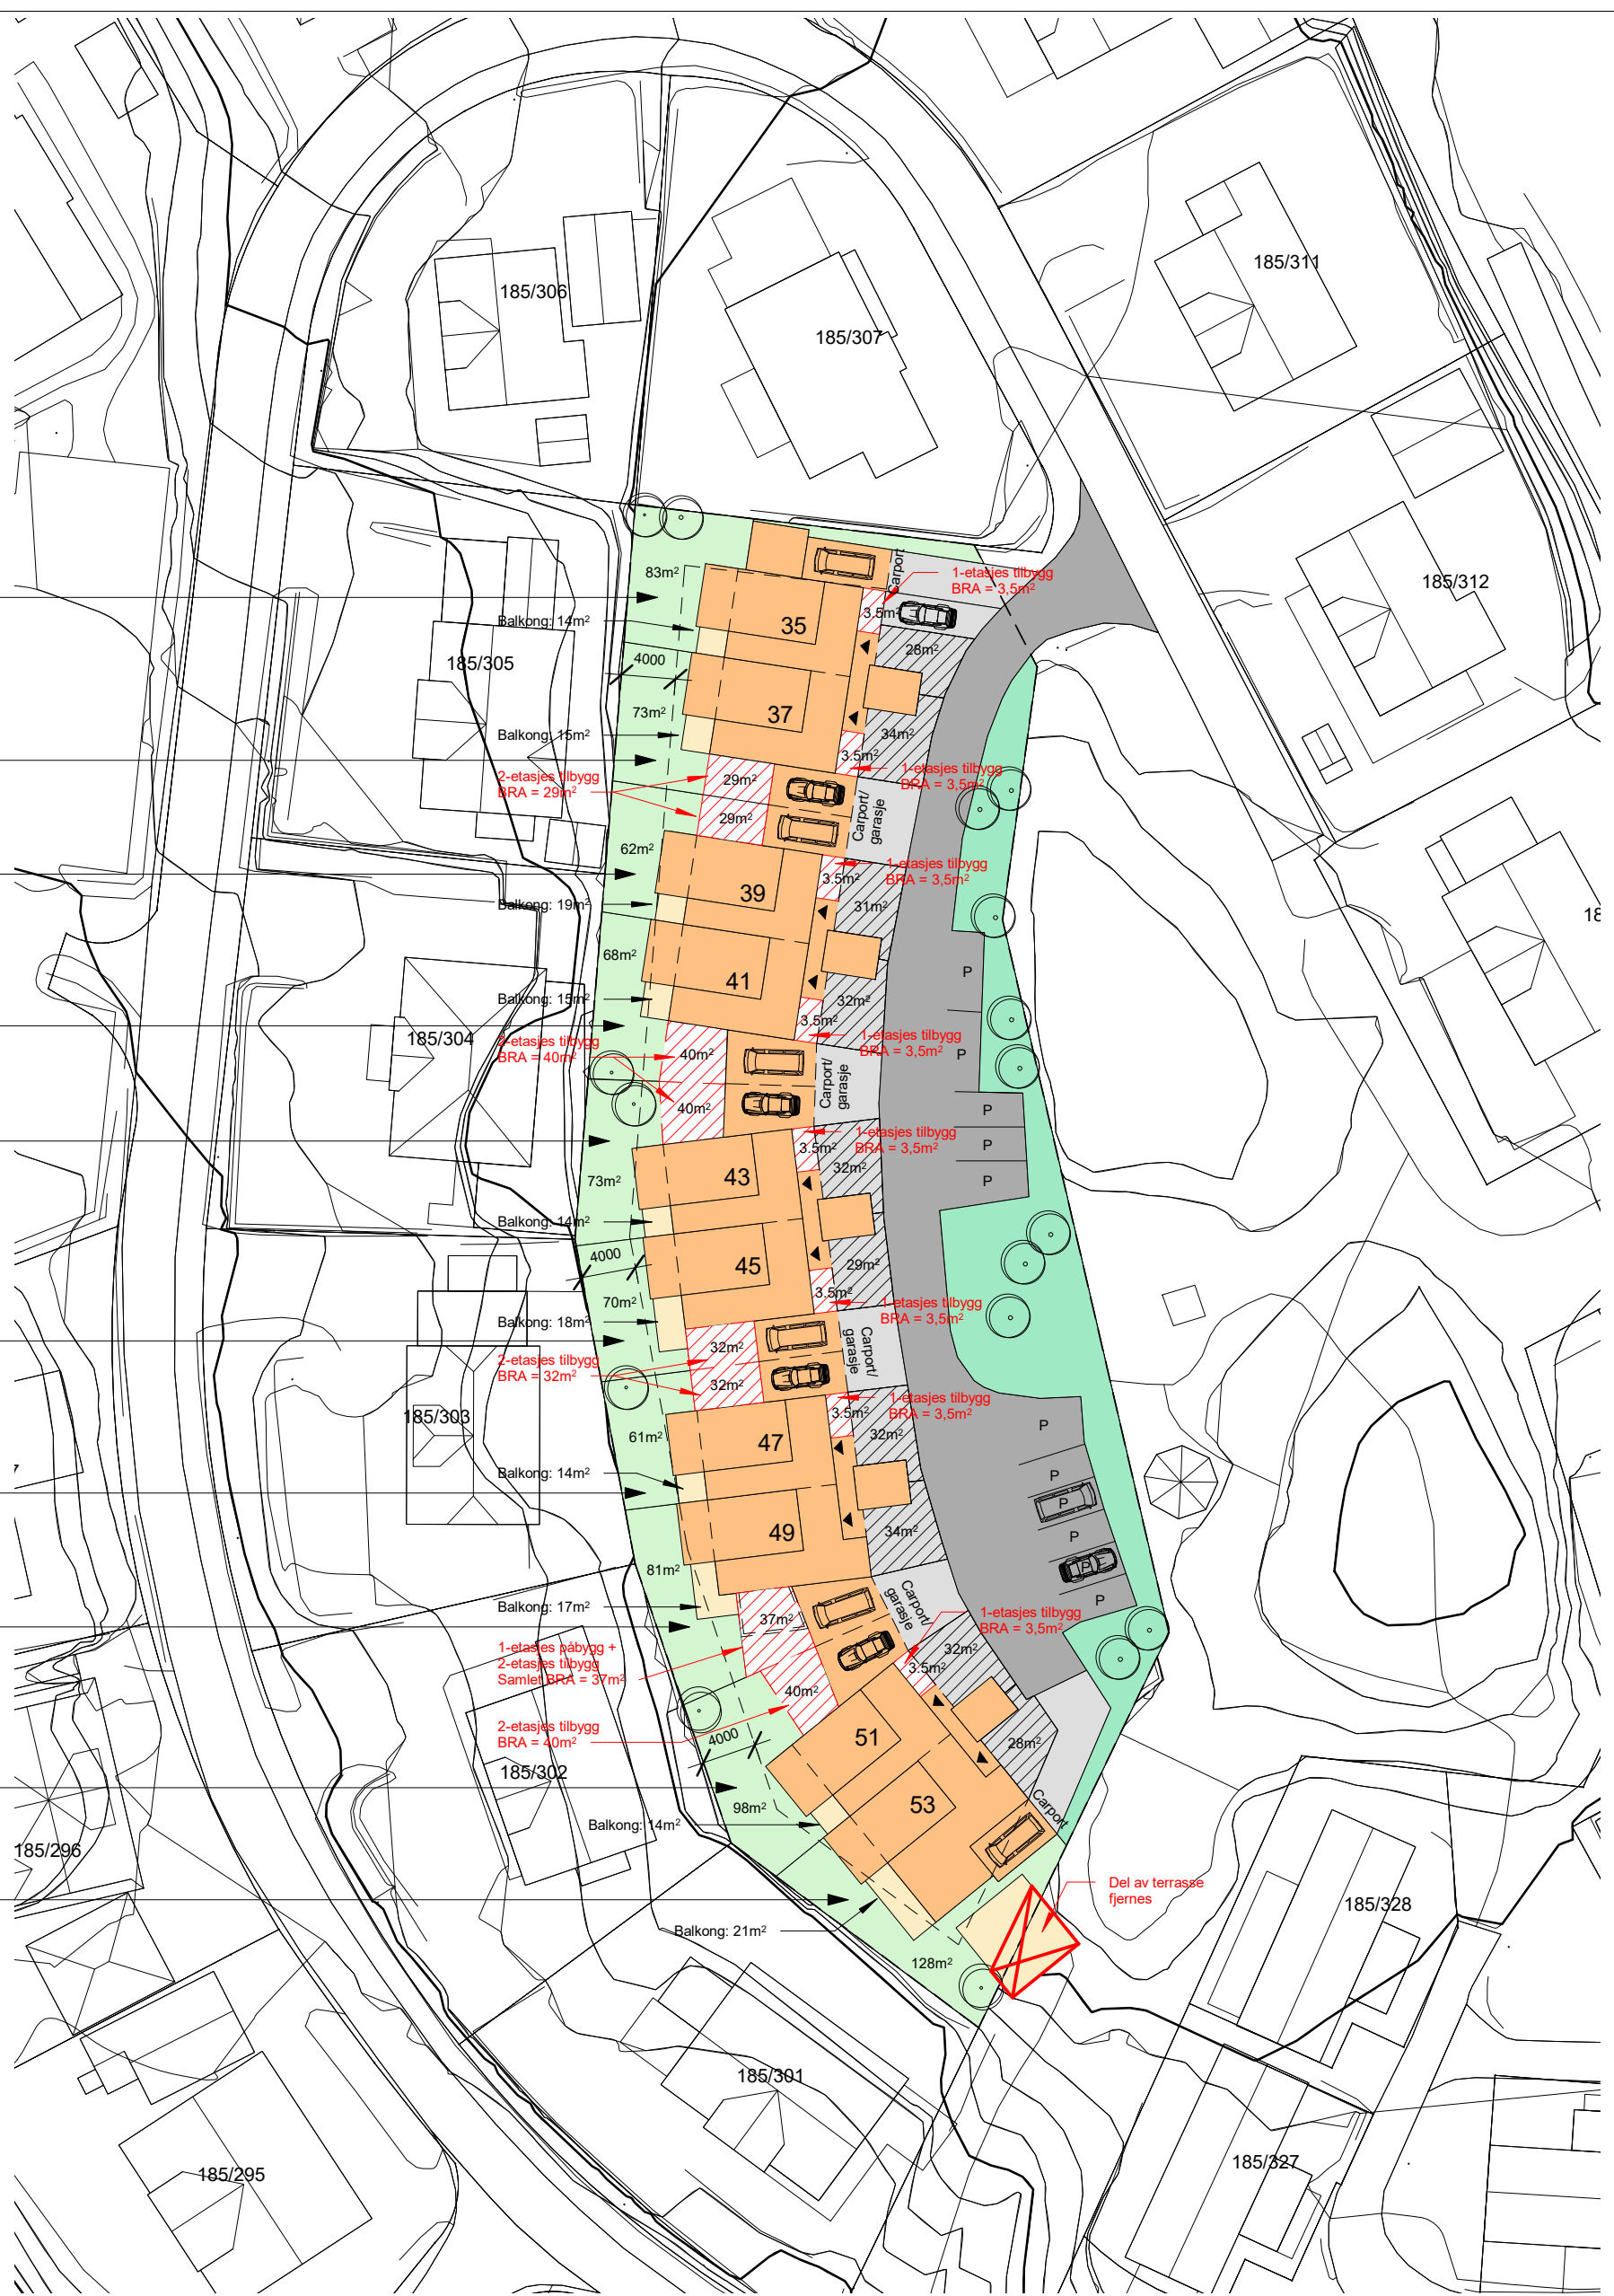

- Eksisterende bebyggelse
- Privat uteoppholdsareal
- Terrasse / Balkong
- Privat uteoppholdsareal
- Eksempel / potensielle ved planendring
- Vei
- Areal som fjernes
- Parkering / manøvreringsareal



REV.	DATO	BESKRIVELSE	TEGN.	KONTR.
ARKITEKTKONTORET BØRTVEIT & CARLSEN AS HAGELLIA 6 · 5914 ISDALSTØ TELEFON 400 41 614 post@arkbc.no				
Vedlegg til planendring PROSJEKT-NR.: 19004 TEGNET AV: MMC KONTR. AV: PJC ARKISTØRRELSE: A3 MALESTOKK: 1 : 500 DATO: 28.04.2020		TILTAKSHAVER: Sameiget Orresteinen GNR. / BNR.: Gnr.185/Bnr.319 PROSJEKTNAMN: Tomannsboliger - Orresteinen		
Ny situasjon TEGNINGNUMMER: A1-002		TEGNINGSNAMN: Situasjonsplan - Ny situasjon REVISJON:		