

SITUASJONSKART

Gnr/Bnr: Gnr 339 bnr 3
Adresse:
Eigar/søkar:

Kvalitet: FKB-B

Gjeldande plan:
Planformål:

Vår referanse: HOK


Sign.



Målestokk: 1:500
Dato: 27.08.2020



- | | | | |
|--|------------------------|--|------------|
| | Gjerde | | Bolighus |
| | Usikker eigedomsgrense | | Andre bygg |
| | Målt eigedomsgrense | | |

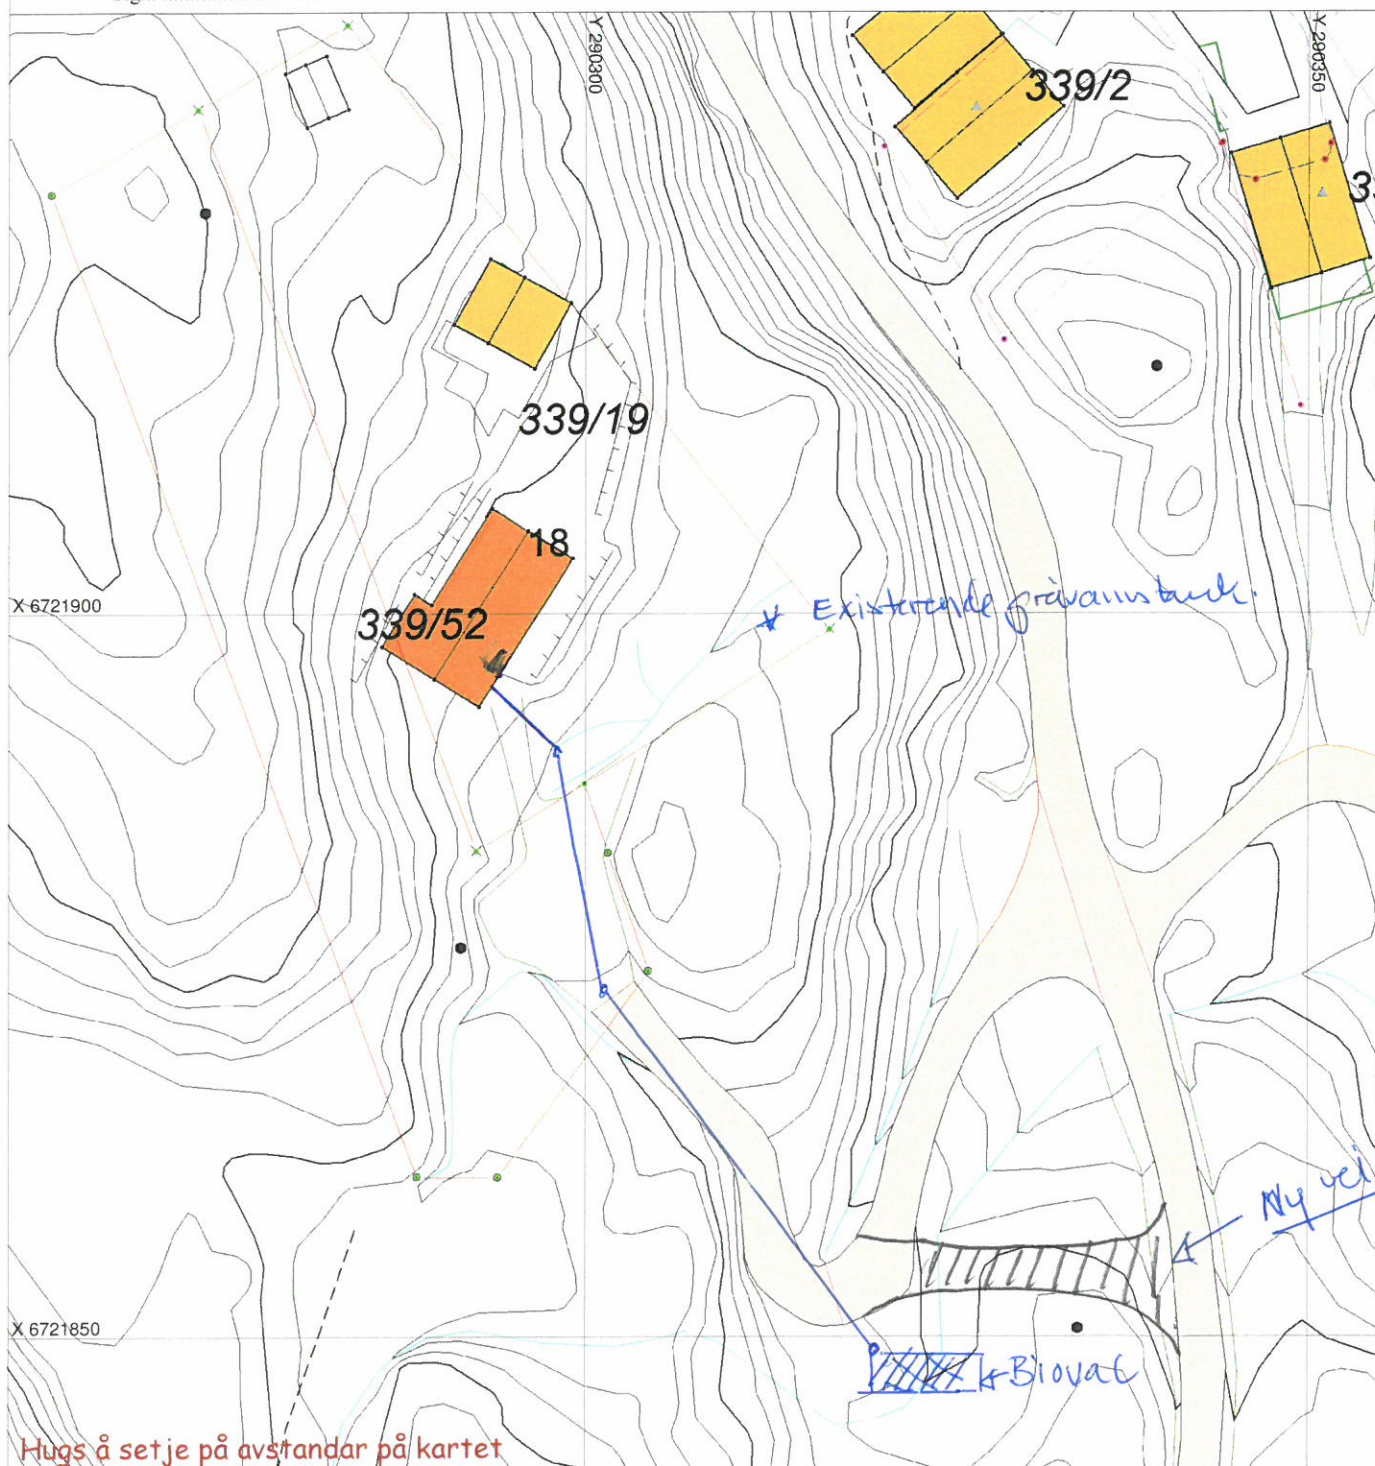

SITUASJONSPLAN



Tiltak

Underskrift Situasjonsplan

Dato