NHdigi.no

VEST VVS AS

30/9-2020

Einar Stusdal

Larsholmen

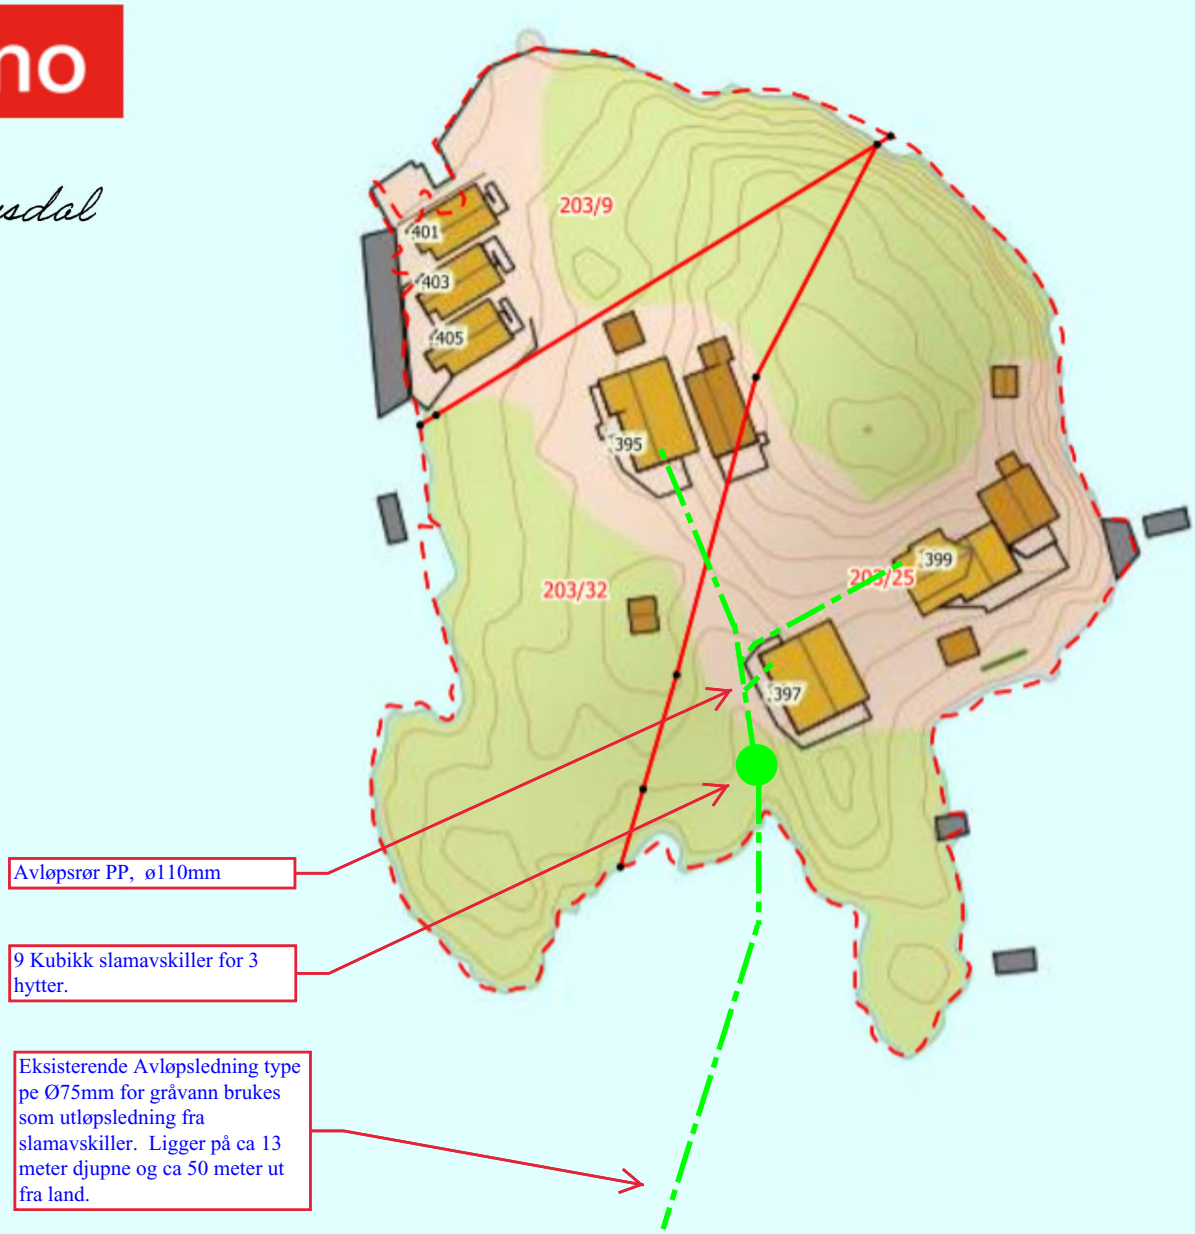

Data fra Kartverket, Norge Digitalt og Nordhordland digitalt