


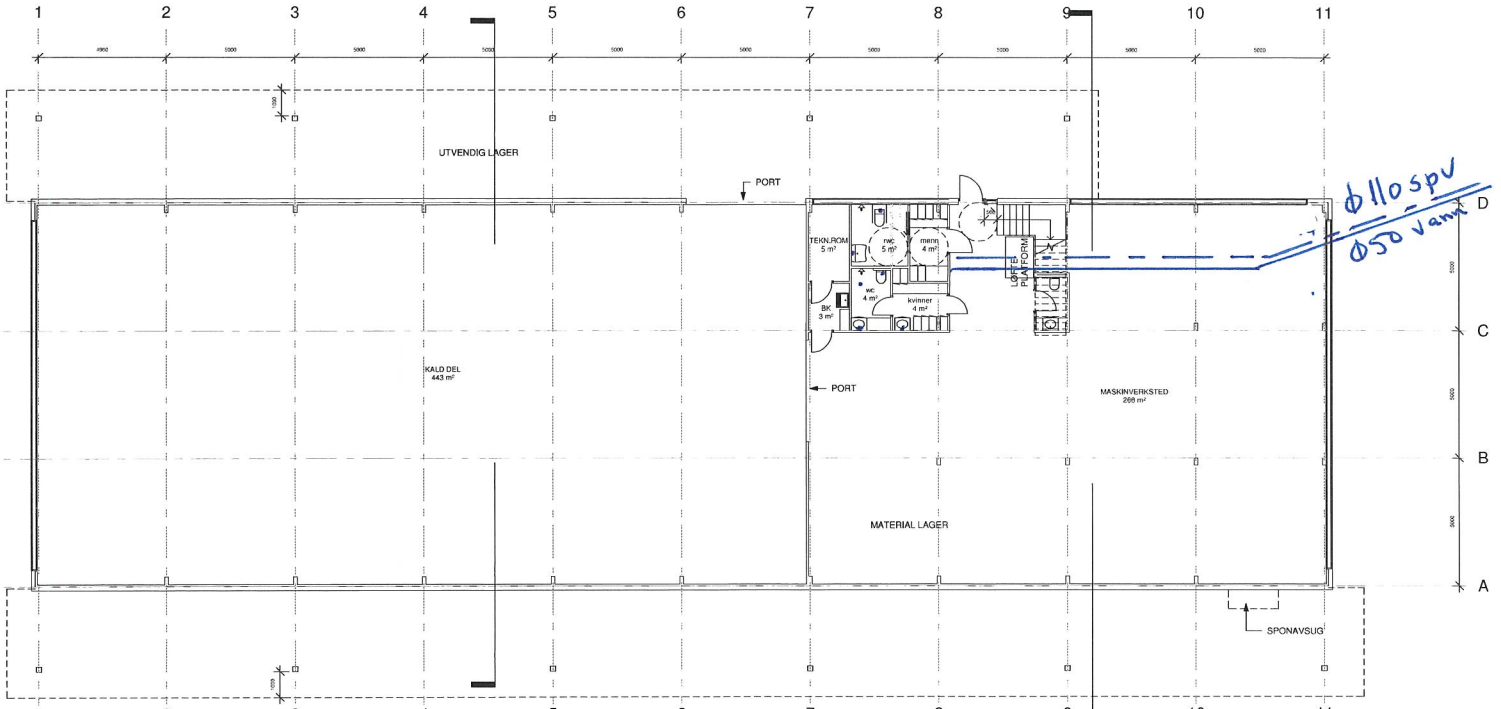


ϕ110 spv
Ø50 vann

Hjelmås VVS a/s

| Rev. | Revidert av | Dato |
|---|---|---|
| | | |
| | | |
| | | |
| | | |
| Tegnet inn rwc og utslagsvask plan 02 | KA | 04.08.20 |

UTMARK

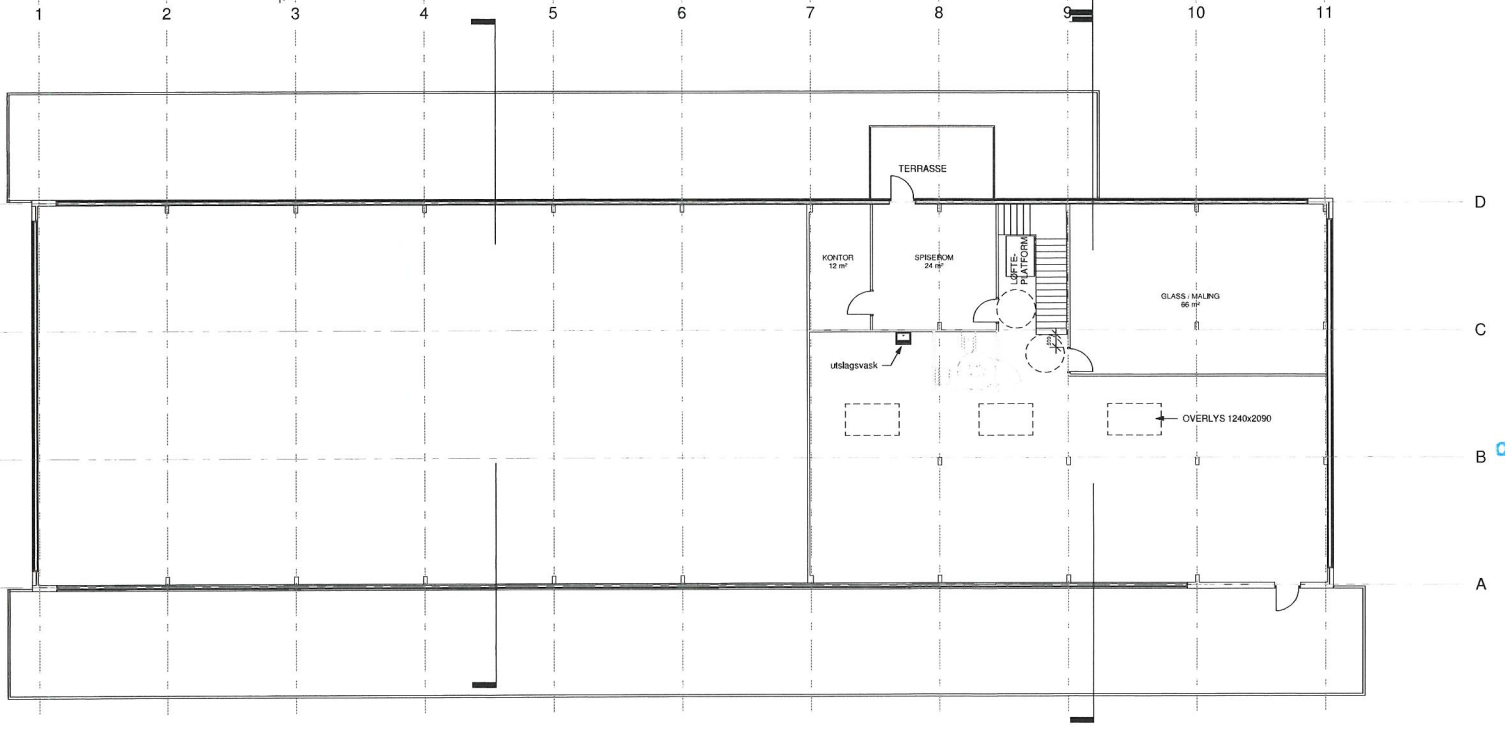Tiltak: Verksted G3H
Tiltakshaver: Gamle3Hus
Byggeadresse: -

Tegningsfase: Forprosjekt

Tegnet av: KA
Dato: 25.06.20

Målestokk 1 : 100
Format A1

Tegningstittel: Plan 1 og 2

Tegningsnummer