



Øystein Lossius  
Paktarmyrhaugen 2  
5918 FREKHAUG

Referanser:  
Dykkar:  
Vår: 20/9101 - 20/63177


Saksbehandlar:  
Anngunn Marie Gullbrå  
anngunn.gullbra@alver.kommune.no

Dato:  
07.10.2020

## Melding om tiltak unntatt søknadsplikt- gbnr 323/79 Frekhaug

Kommunen har registrert ferdig platting m /pergola i kartet etter opplysningar frå innsendt melding frå deg.

Ved denne registreringa av bygg/tilbygg utan søknadsplikt etter Pbl §20-5 i kart og matrikkel, er det ikkje vurdert om oppsett bygg/ tilbygg oppfyller vilkåra til fritak frå søknadsplikt.

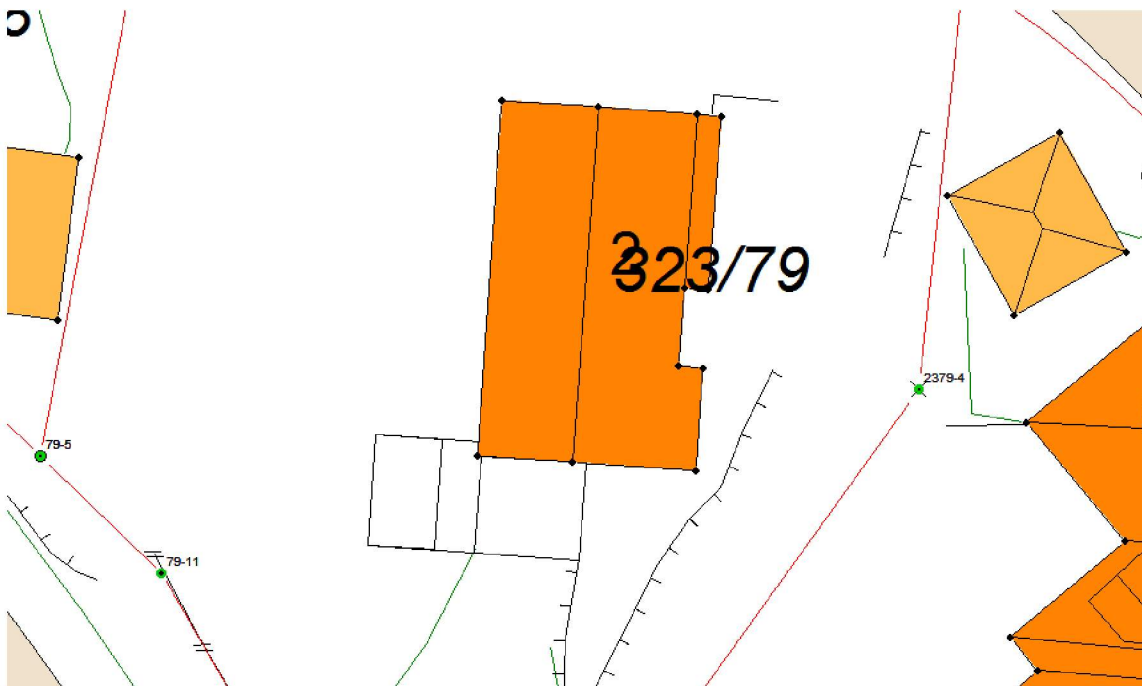

Platting og pergola vert ikkje registret som bygg og har ikkje BRA. Det er difor ikkje gjort noko føring i matrikkelen ved dette tiltaket.

Med vennleg helsing  
Alver kommune, Kart og oppmåling

Anngunn Marie Gullbrå  
avdelingsingeniør

*Dette dokumentet er elektronisk godkjent og har difor ingen signatur.*

**Mottakarar:**

Øystein Lossius

Paktarmyrhaugen 2

5918

FREKHAUG