


Fra: Larissa Dahl
Sendt: onsdag 2. september 2020 10:29
Til: 'Knut Henanger'
Emne: opplysningar i sak gbnr 20/13367 gbnr 348/9

Hei! Eg har spl. om kote topp mønehogde, planeringskote, høgde på bustad (jfr. Gjennomsnittlig terreng nivå) og kva skal resten av underetasjen nyttast til (ikkje definert rom, se teikning nedenfor)? Det må definerast evt. som disponibel areal og takast med i BRA. Mangler også matrikkelskjema for boligspesifikasjon. Ber om innsending av opplysningar innanfor 16.06.20.

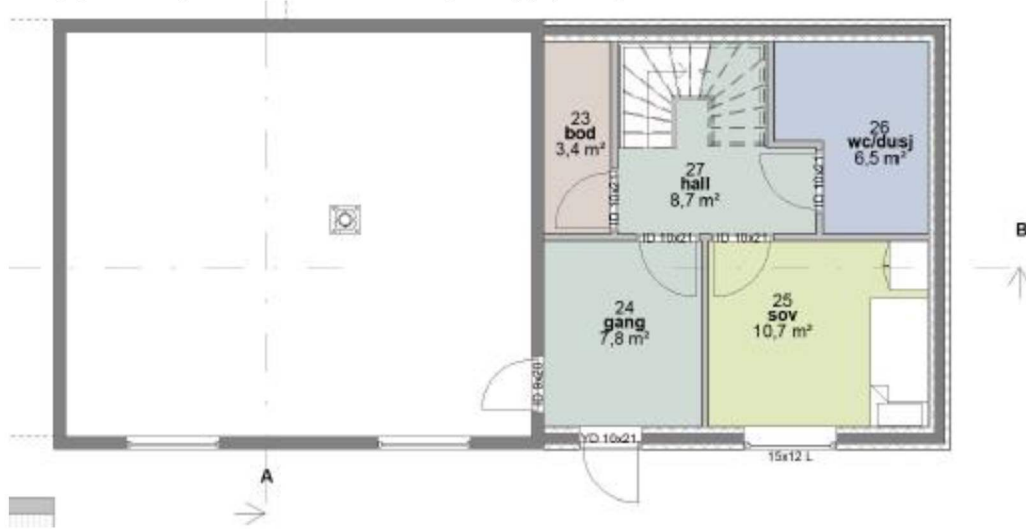

Larissa Dahl | Rådgjevar Plan og byggesak

E-post: byggesak@alver.kommune.no

Innbyggjarservice: +47 56 37 50 00

www.alver.kommune.no



Ved ytterlegare spørsmål, ver venleg å ta kontakt med oss på innbyggjarservice. Informasjon om opningstider finn du på www.alver.kommune.no/innhald/plan-bygg-og-eiendom/treng-du-hjelp/ eller ved å ringe telefon 56 37 50 00.

Innsending av søknadar og anna dokumentasjon i saker skal sendast til postmottak@alver.kommune.no