



Vally Karin Sylta  
Flaktveitvegen 516  
5134 FLAKTVEIT

Referanser:  
Dykkar:  
Vår: 20/14450 - 20/63241

Saksbehandlar:  
Anngunn Marie Gullbrå  
anngunn.gullbra@alver.kommune.no


Dato:  
07.10.2020

## Melding om tiltak utan søknadsplikt - sommerstue - gbnr 436/27 Sætre

Kommunen har registrert ferdig oppsatt uthus i matrikkelen etter opplysningar frå innsendt melding frå deg.

Ved denne registreringa av bygg/tilbygg utan søknadsplikt etter Pbl §20-5 i kart og matrikkel, er det ikkje vurdert om oppsett bygg/ tilbygg oppfyller vilkåra til fritak frå søknadsplikt.

Uthuset er registrert i kart ( fasadeliv) og i bygningsregisteret i matrikkel.

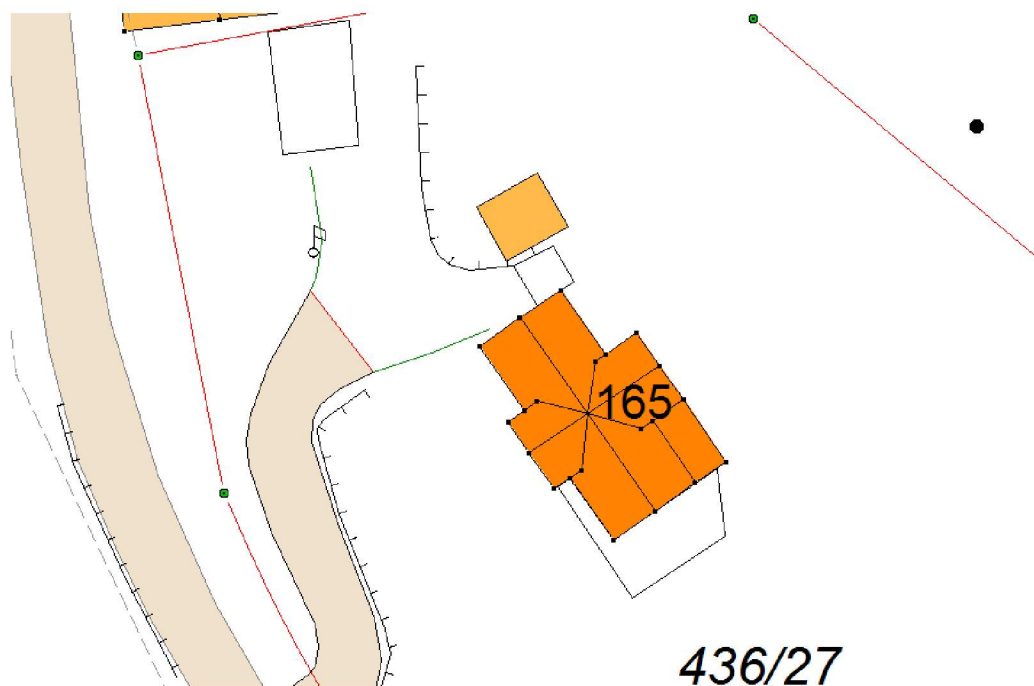

Innsendt byggteikning var av dårleg kvalitet og bygget var ikkje målsatt, så bygget er innlagt i kartet med usikker form/ storleik.

Vedlagt er matrikkelrapport som viser kva opplysningar som er registrert om bygget.

Med vennleg helsing  
Alver kommune, Kart og oppmåling

Anngunn Marie Gullbrå  
avdelingsingeniør

*Dette dokumentet er elektronisk godkjent og har difor ingen signatur.*

**Vedlegg:**

436-27-sommarstova

**Mottakarar:**

Vally Karin Sylta  
Øyvind Sylta

Flaktveitvegen 516  
Flaktveitvegen 516

5134 FLAKTVEIT  
5134 FLAKTVEIT