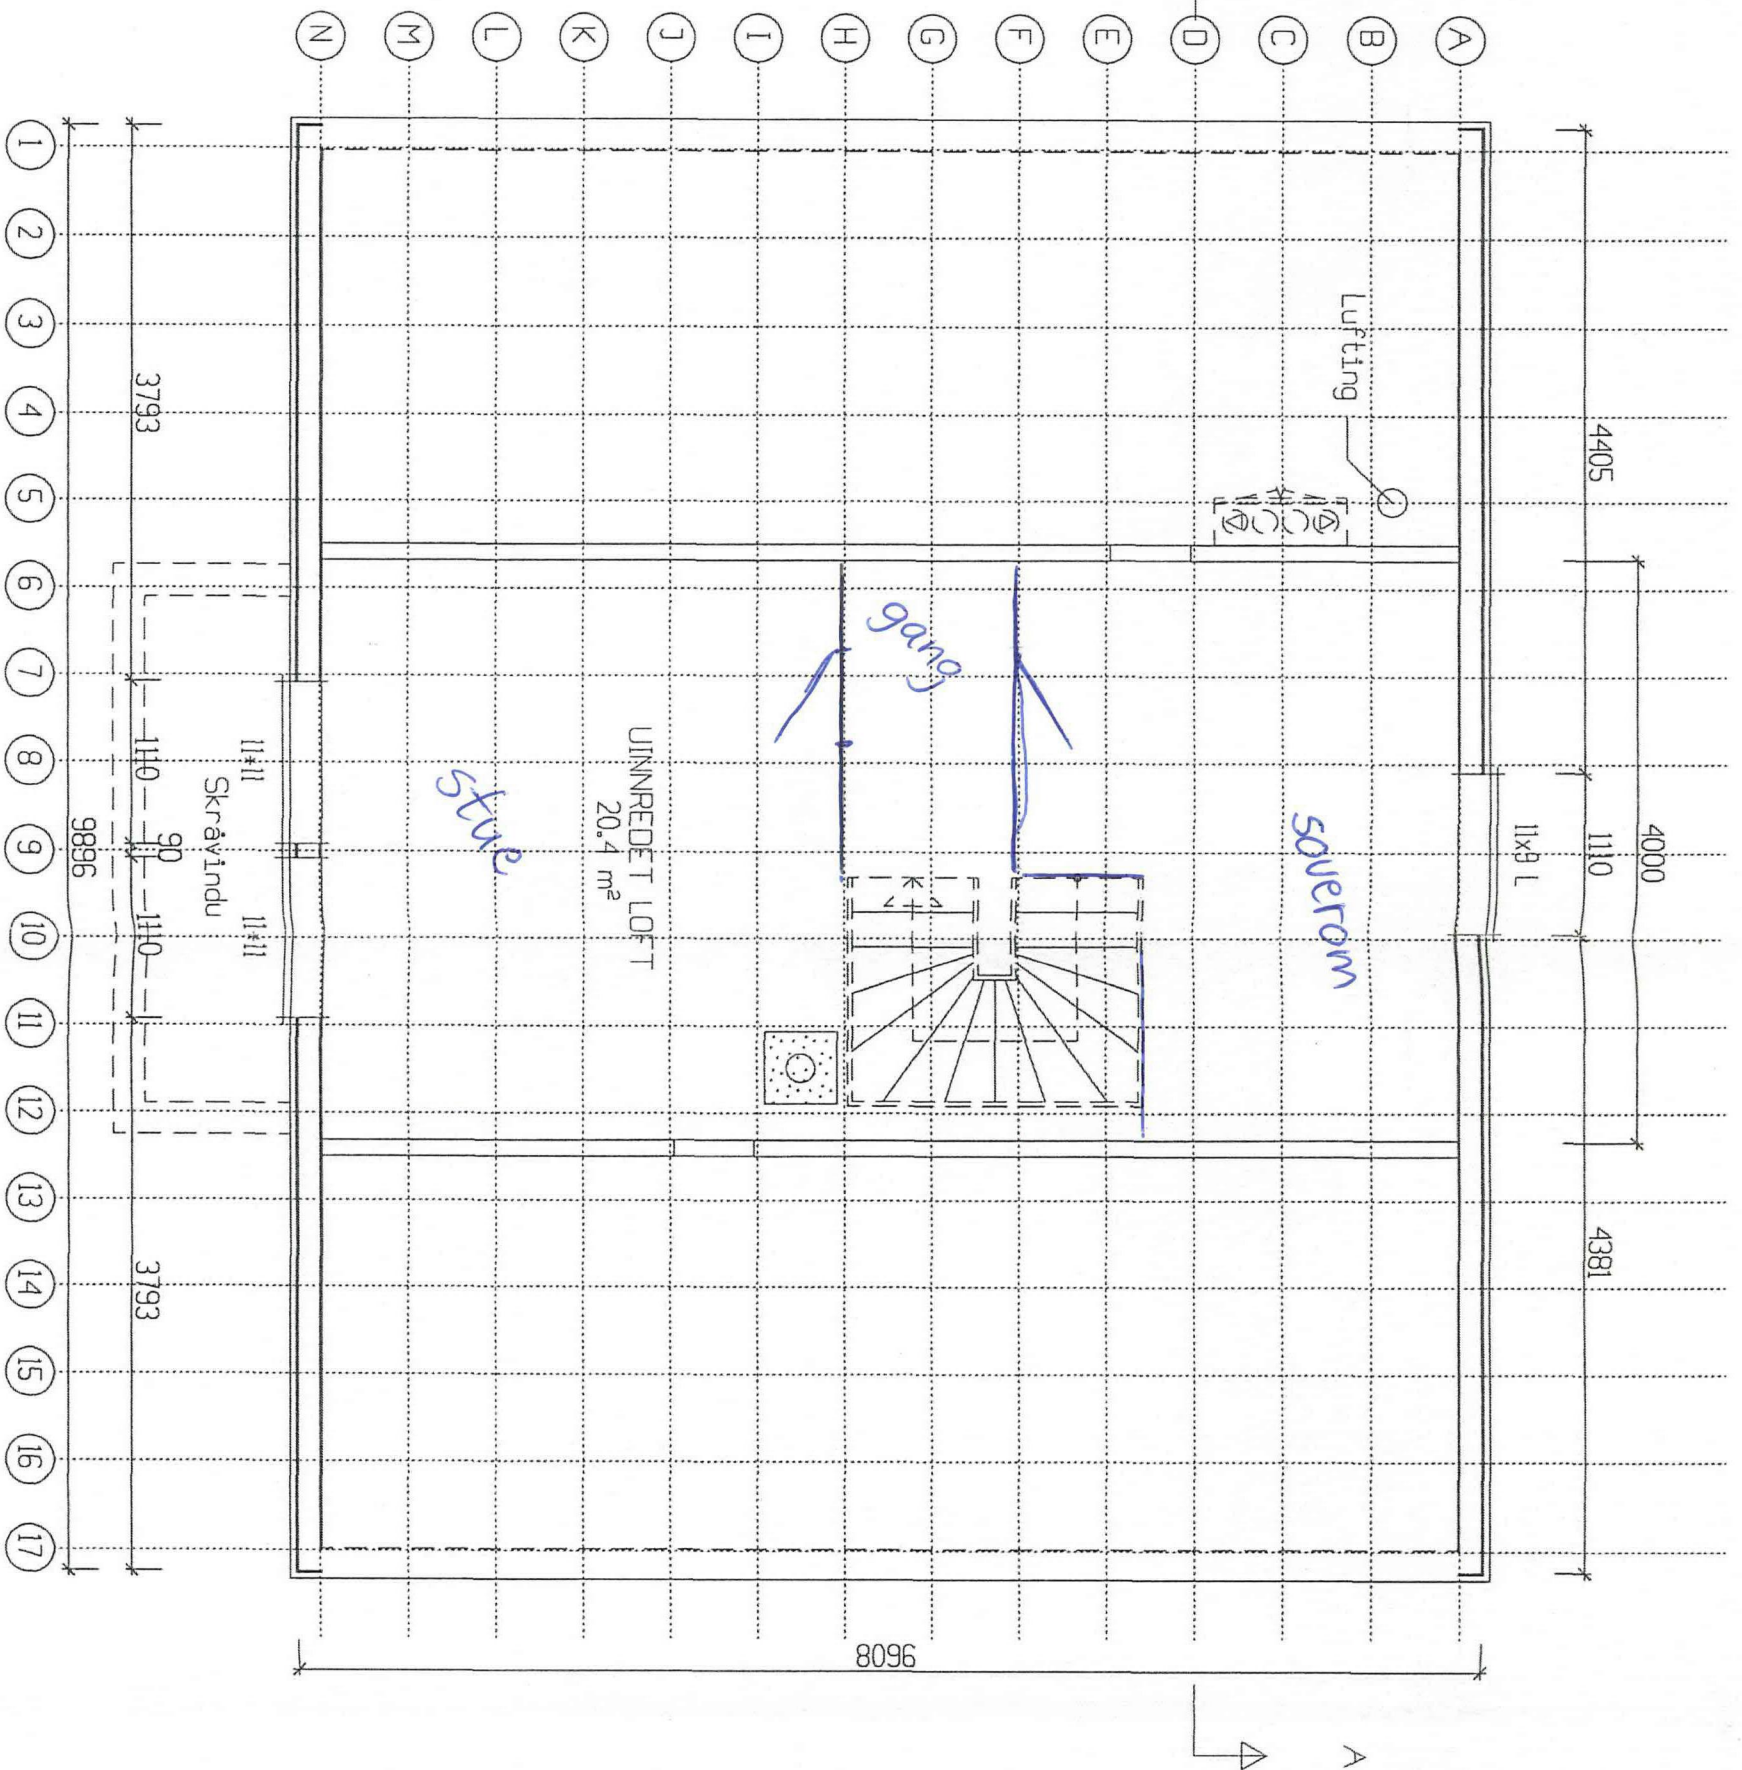

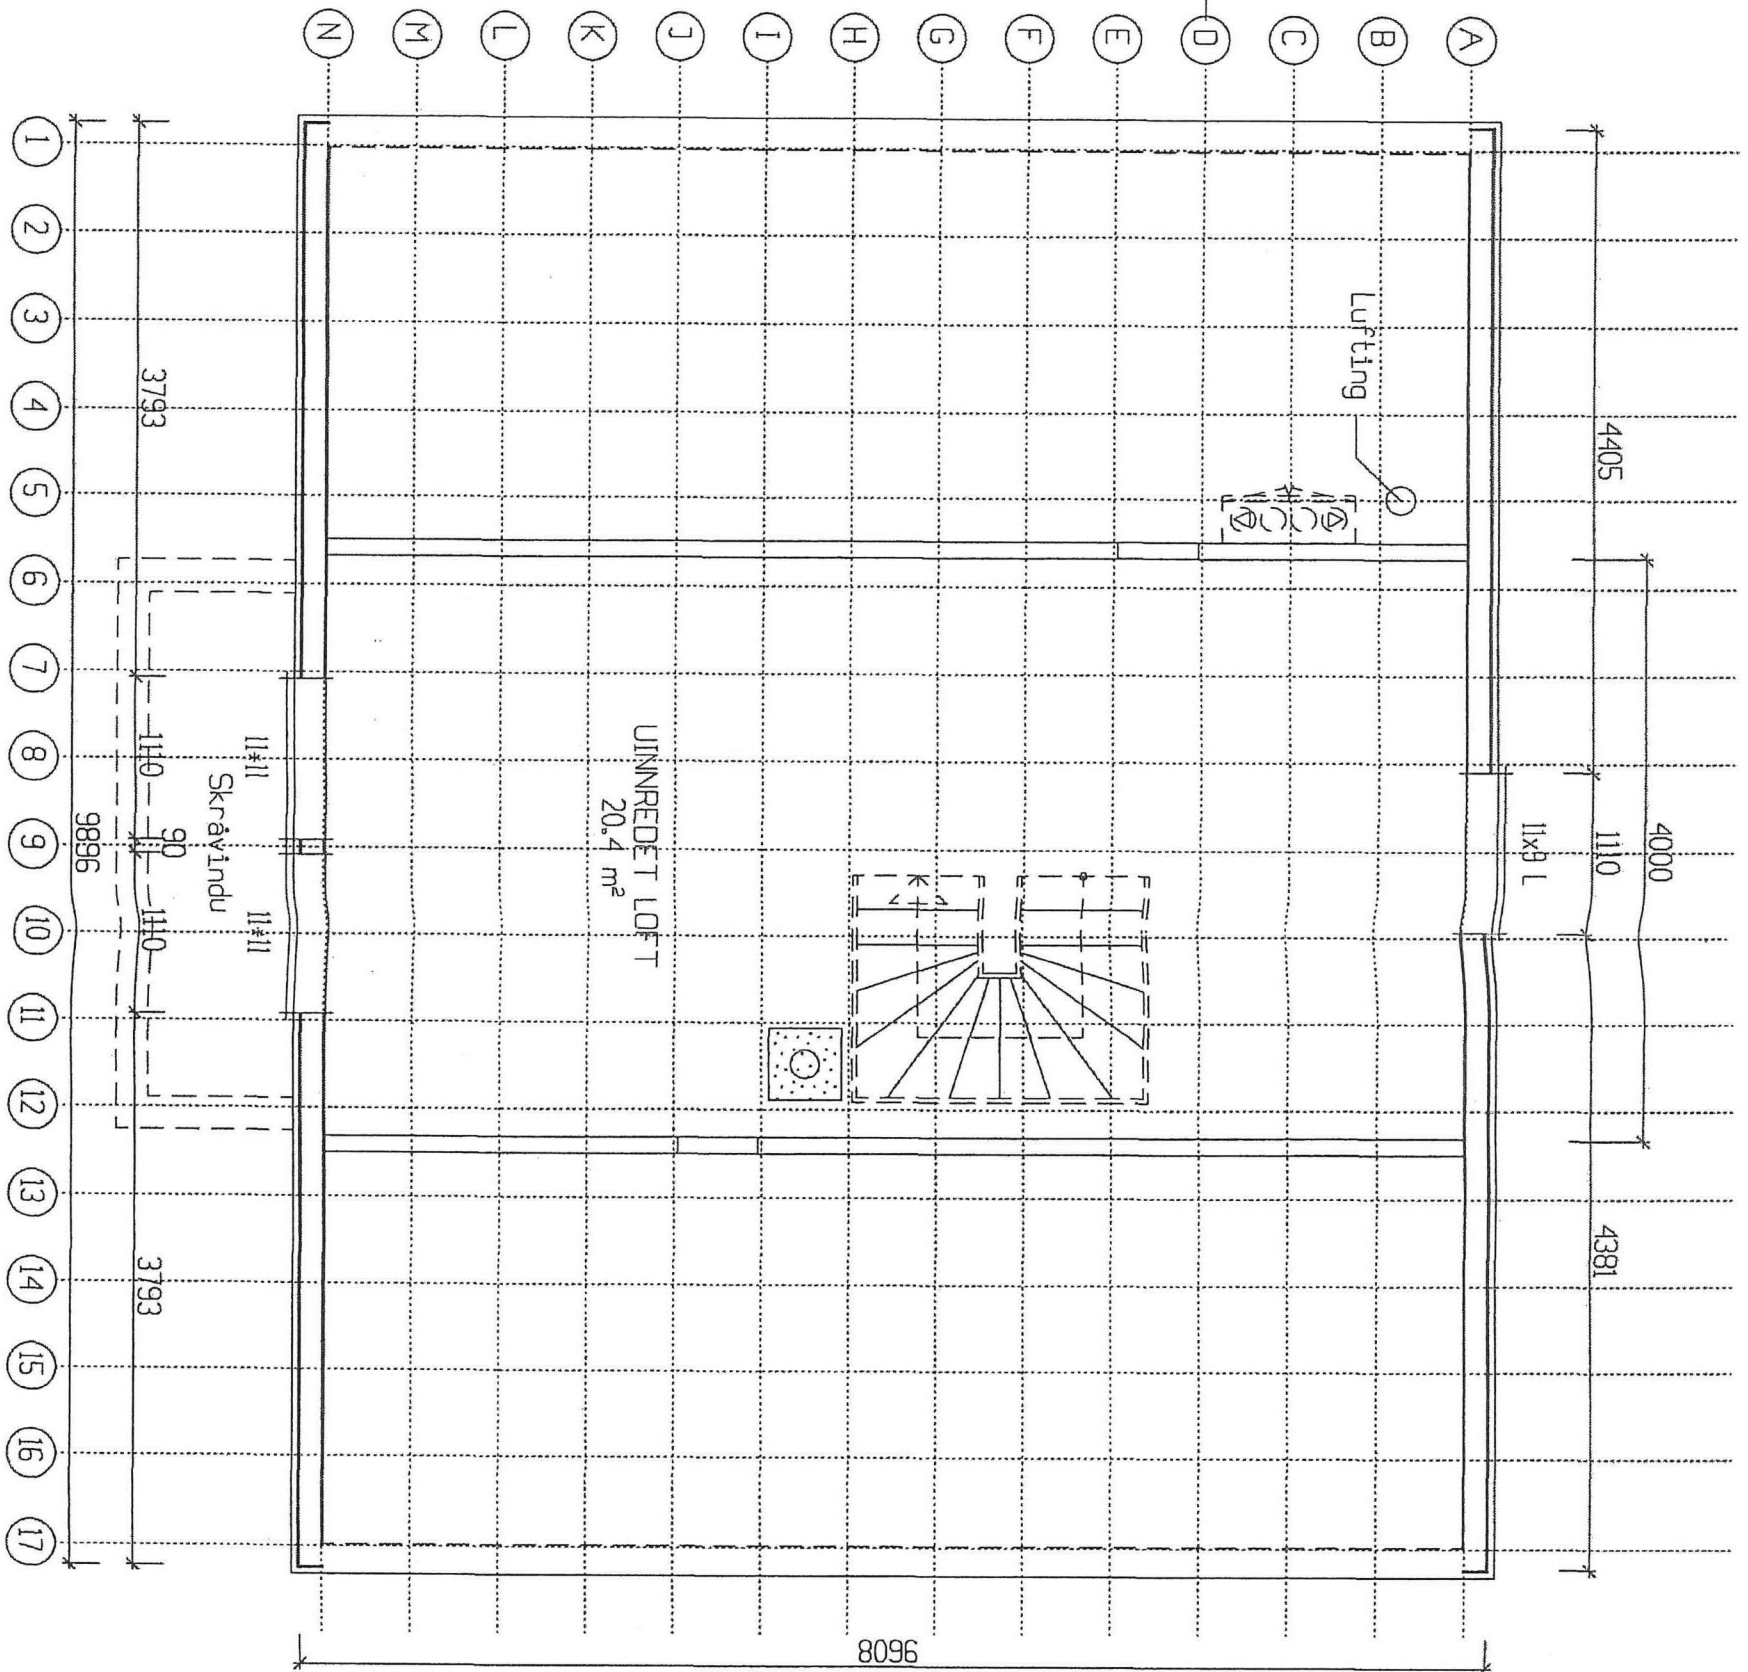


LINDÅS KOMMUNE	
Arkkivkode	134/585
05 NOV. 1999	
Ark.saksnr.	Loppnr. 31/99
Saksh.	KB
Grad.	



Rev.nr.	Rev.:	Tegn.:	Dato :	Kontr.:
				Kontr.: RAN
		Byggherre : Kyrre Jensen Byggeplass : Hilland Vest Kommune : Lindås		Date: 09.09.99
Hustype	'98	Tegning	Mål: 1 : 50	Nr.
RIGEL , VAR		LOFTPLAN	Tegn. BBW	B13+
			Dato: 09.09.99	Arkiv: 92751DD5
			Denne tegning tilhører Nordbohus AL. Etterligning kfr. lov om åndsverk av 12.5.1961.	

LINDÅS KOMMUNE	
TEKNISK	
Arkivkode	134/585
05 NOV. 1999	
Arkivkode	010351/199
Saksfn.	KBJ
Grad.	



Rev.nr.	Rev.:	Tegn.:	Dato :	Kontr.:
				Kontr.: RAN
Byggherre : Kyrre Jensen		Byggeplass : Hilland Vest		Dato: 09.09.99
Kommune : Lindås		Mål: 1 : 50	Tegn. BBW	Dato: 09.09.99
Hustype		Arkiv: 92751DDS		Nr.
RIGEL , VAR	'98	Tegning		B13+
LOFTPLAN		Denne tegning tilhører Nordbohus AL.		Etterligning kfr. lov om åndsverk av 12.5.1961.

