


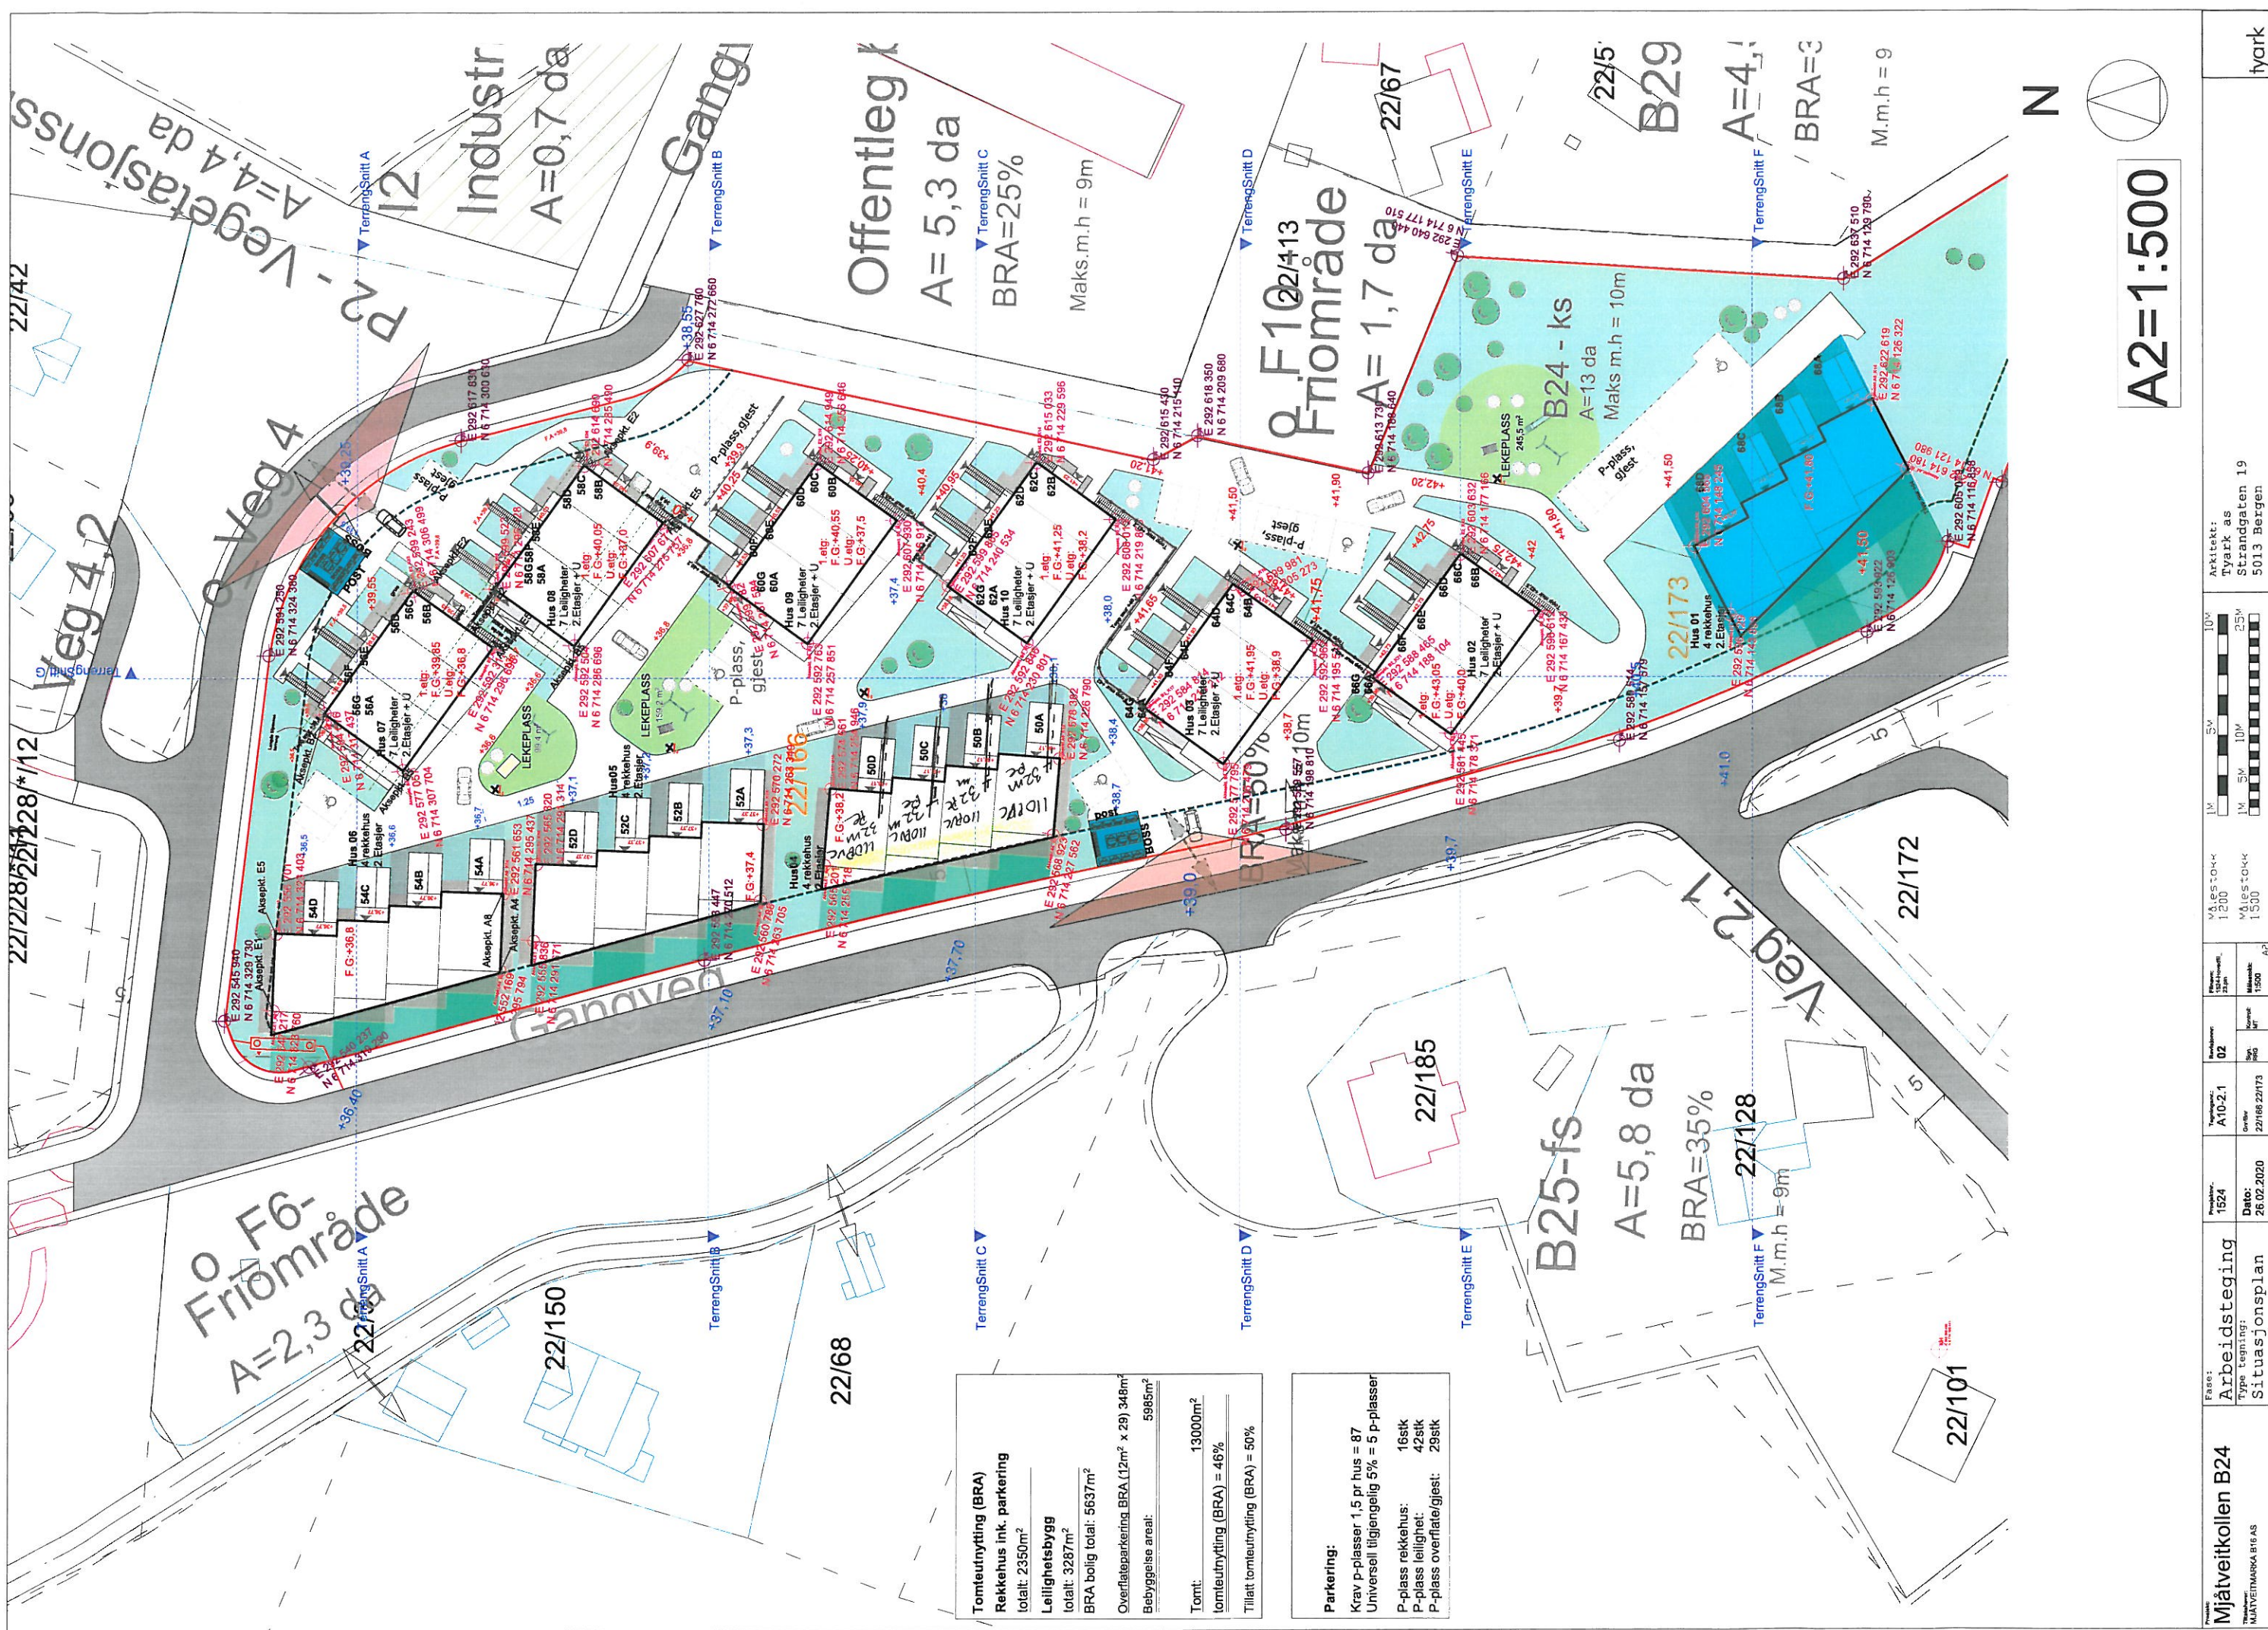

Tomteutnyting (BRA)	
Rekkehus inkl. parkering	
totalt: 2350m ²	
Leilighetsbygg	
totalt: 3287m ²	
BRA bolig totalt: 5637m ²	
Overflateparkering BRA (12m ² x 29) 348m ²	
Bebyggelse areal:	5985m ²
Tomt:	
tomteutnyting (BRA) = 46%	13000m ²
Tilatt tomteutnyting (BRA) = 50%	

Parkering:	
Krav p-plasser 1,5 pr hus = 87	
Universell tilgjengelig 5% = 5 p-plasser	
P-plass rekkehus:	16stk
P-plass leilighet:	42stk
P-plass overflate/gjest:	29stk

A2=1:500

Prosjekt	Mjåteveikollen B24	Fase:	Arbeidstegning	Arkitekt:	Tyark as Strandgaten 19 5013 Bergen	Byark
	Tomteutnyting: Situasjonsplan		Type tegning: Situasjonsplan			
Prosjekt	1524	Tomteutnyting	A10-2.1	Arkitekt	10m	10m
Dato:	26.02.2020	Overflate	22/166 22/173	Arkitekt	1m	1m
