


1. ETG.

*Seksjon 2*

24 600

*Seksjon 1*

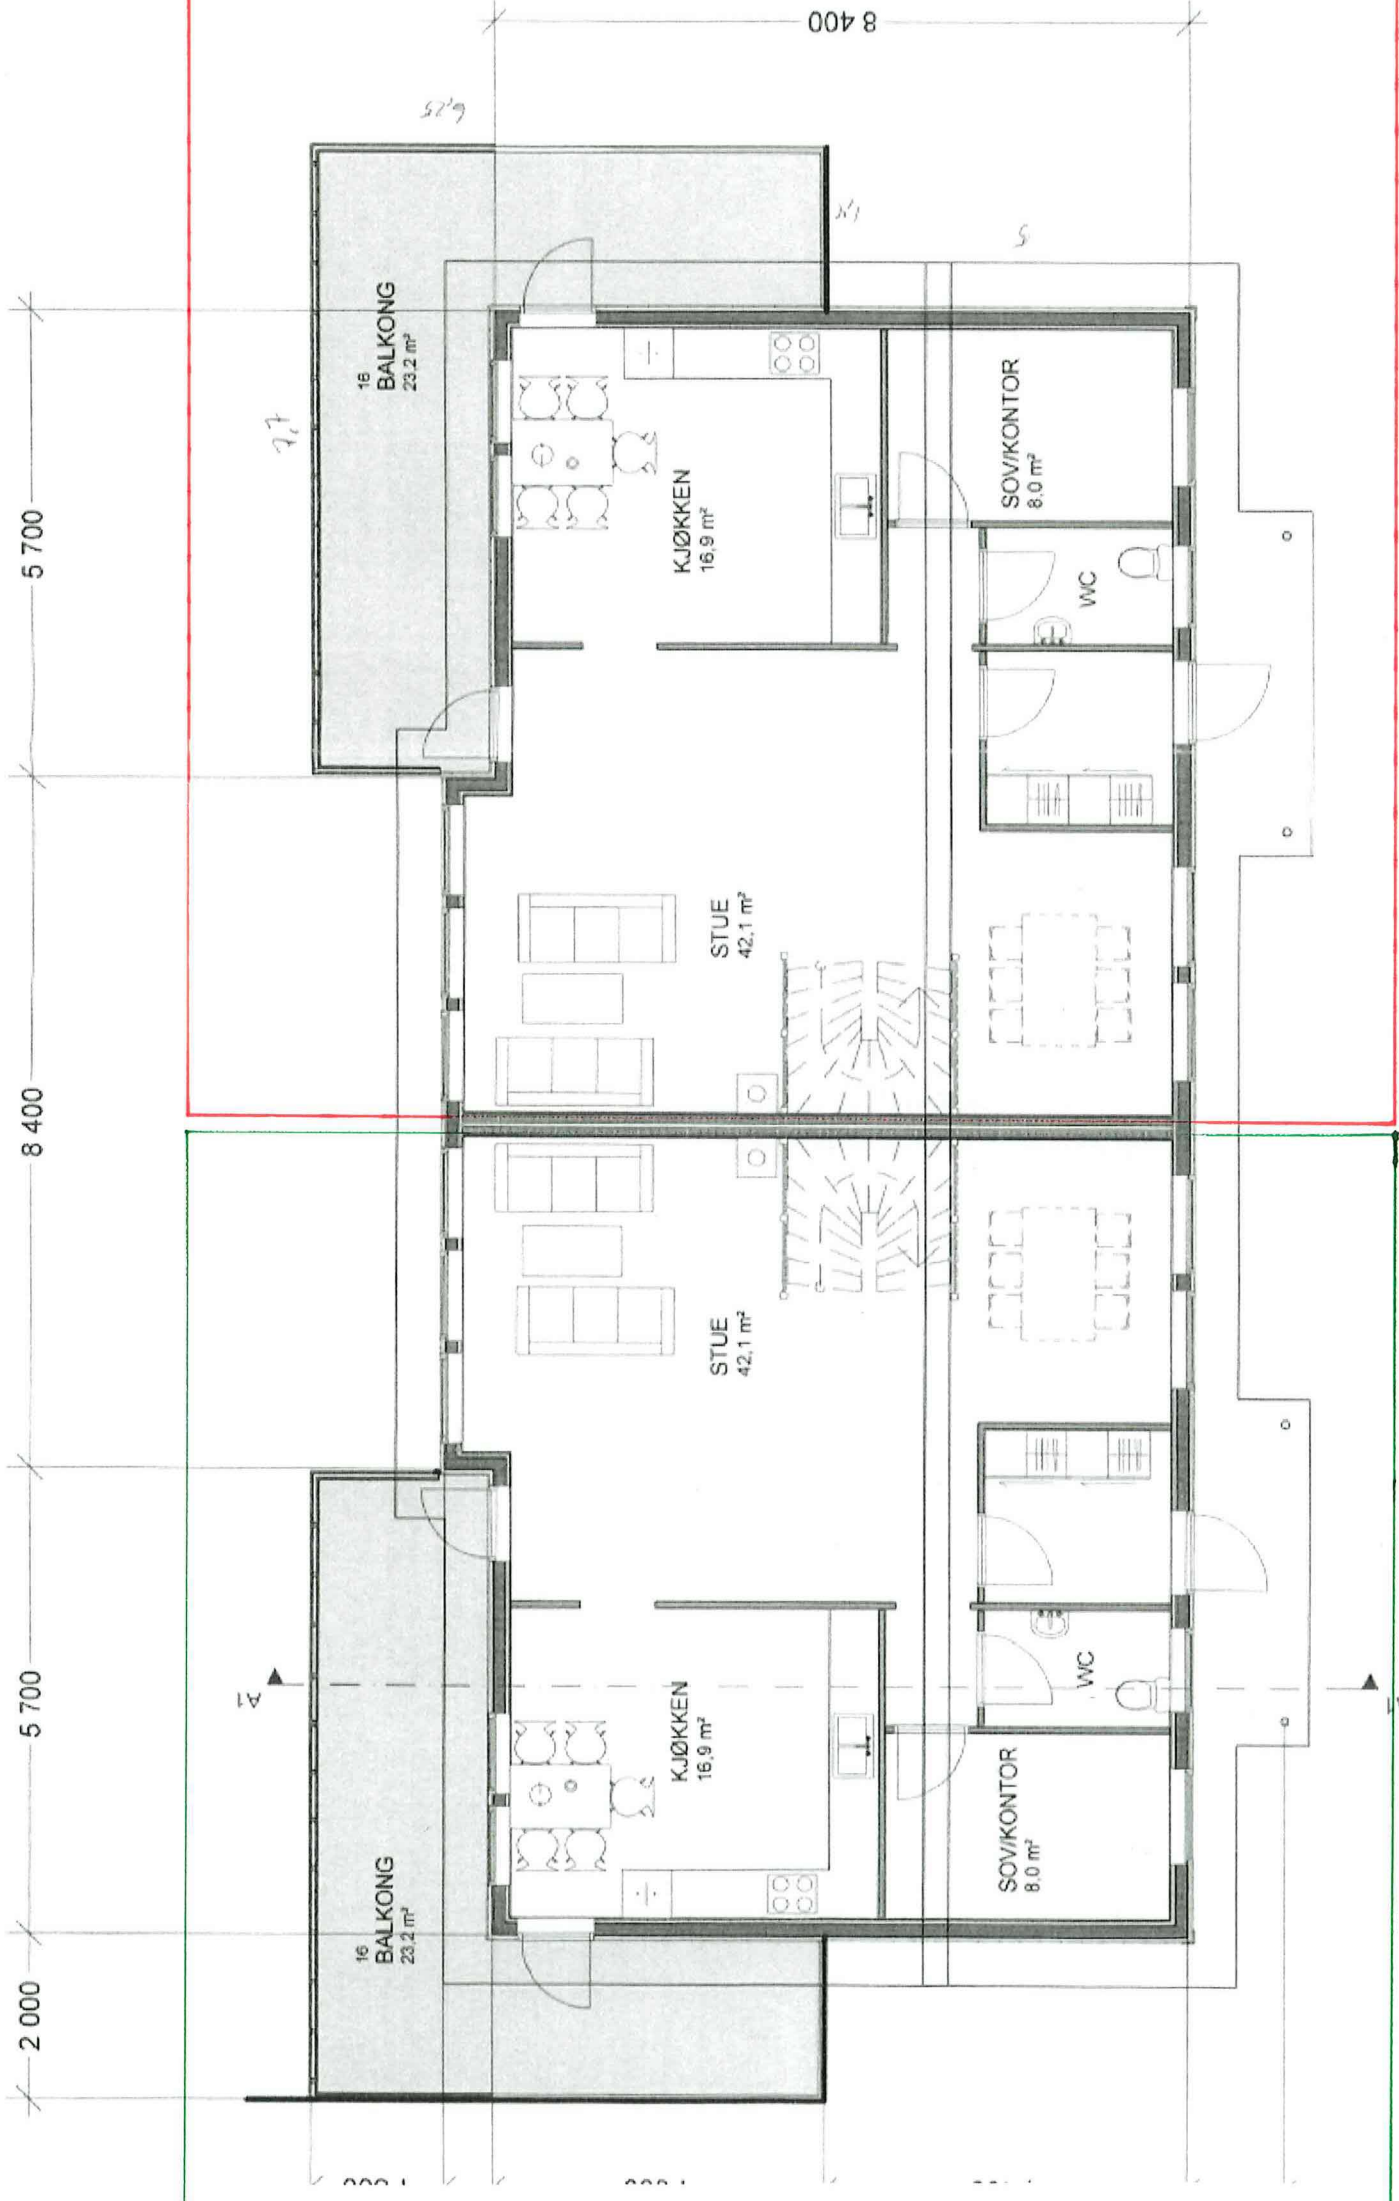

*Seksjon 2*

▲ NORDØST

*Seksjon 1*