



Henning Litlekalsøy
Risdaalen 10
5911 ALVERSUND

Referanser:
Dykkar:
Vår: 20/13563 - 20/64087


Saksbehandlar:
Anngunn Marie Gullbrå
anngunn.gullbra@alver.kommune.no

Dato:
12.10.2020

Melding om bygning eller tilbygg som er unntatt søknadsplikt - gbnr 137/316 - 506 Alver

Kommunen har registrert ferdig oppsatt garasje i matrikkelen etter opplysningar frå innsendt melding frå deg.

Garasjen er registrert i kart (fasadeliv) og i bygningsregisteret i matrikkel.

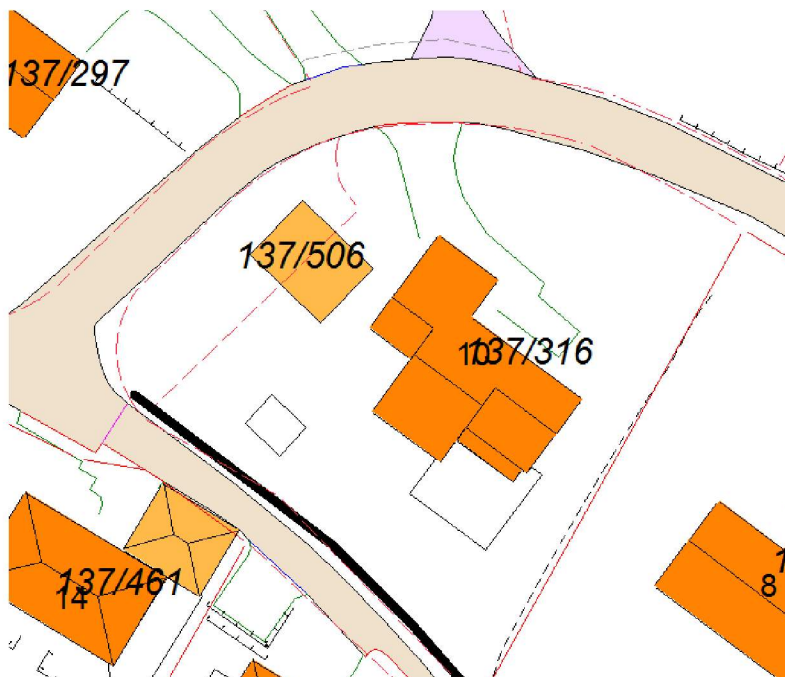

Ved denne registreringa av bygg/tilbygg utan søknadsplikt etter Pbl §20-5 i kart og matrikkel, er det ikkje vurdert om oppsett bygg/ tilbygg oppfyller vilkåra til fritak frå søknadsplikt.

Vedlagt er matrikkelrapport som viser kva opplysningar som er registrert om bygget.

Med vennleg helsing
Alver kommune, Kart og oppmåling

Anngunn Marie Gullbrå
avdelingsingeniør

Dette dokumentet er elektronisk godkjent og har difor ingen signatur.

Vedlegg:
137-316-garasje

Mottakarar:

Henning Litlekalsøy

Risdalen 10

5911

ALVERSUND