
Fra: Oystein <oystein@magnehope.no>
Sendt: fredag 9. oktober 2020 13:25
Til: Anne Lise Molvik
Emne: SV: Førebels svar på søknad om endring av gitt løyve ved utviding av tilaksområdet - gbnr 10/16 Rødland
Vedlegg: Utvida situasjonsplan.pdf; Sjurneset08-10-2020.pdf

Hei,

Her er oppdatert plan som viser utviding i samsvar med regulering.

Kopi signert av grunneigar er og vedlagt.

Med vennlig hilsen

Oystein Hope



Web: www.magnehope.no
E-Mail: post@magnehope.no

Magne Hope AS
Litlåsvegen 197
5954 Mongstad
Tlf: +47 56 16 76 50
Fax: +47 56 16 87 28

Øystein Hope
Daglig leder
Mob: +47 932 23 512
E-Mail:
oystein@magnehope.no

Fra: Anne Lise Molvik <anne.lise.molvik@alver.kommune.no>
Sendt: torsdag 8. oktober 2020 10:05
Til: Oystein <oystein@magnehope.no>
Emne: Førebels svar på søknad om endring av gitt løyve ved utviding av tilaksområdet - gbnr 10/16 Rødland

Til Magne Hope AS ved Øystein Hope



Eg viser til søknad om endring av gitt løyve mottatt 02.10.2020 og samtale om saka i dag.

Etter gjennomgang av søknaden har vi følgende merknader:

- Omsøkt tiltak ikkje er i samsvar med godkjend plan for området, sjå kartutsnitt. Tiltaket må korrigerast i samsvar med godkjend plan.

Utsnitt frå godkjend plan

Situasjonsplan endringssøknad

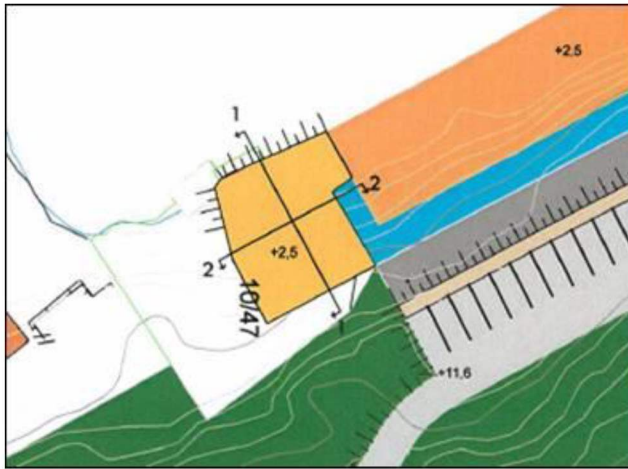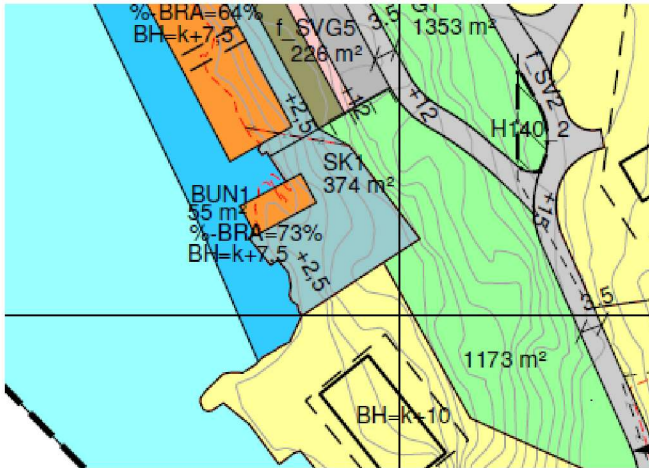

- Det må innhentas samtykke til tiltaket frå eigar av gbnr 10/47
- Dersom tiltaket skal omfatta tiltak i sjø, må det innhentas løyve frå Bergen og Omland Havnevesen

Kommunen vil fatta vedtak når tilleggskommunikasjon som vist til over ligg føre.

Vennleg helsing

Anne Lise Molvik | Rådgjevar på byggesak

Telefon: 56 37 56 40

Innbyggjarservice: +47 56 37 50 00

www.alver.kommune.no



ALVER
KOMMUNE