



John Martin Gausereide
Mangerbua 37
5911 ALVERSUND

Referanser:
Dykkar:
Vår: 20/15715 - 20/64292


Saksbehandlar:
Anngunn Marie Gullbrå
anngunn.gullbra@alver.kommune.no

Dato:
13.10.2020

Garasje - gbnr 137/709 Alver

Kommunen har registrert ferdig oppsatt garasje i matrikkelen etter opplysningar frå innsendt melding frå deg.

Garasjen er plassert ca i kart (fasadeliv) og bygningsopplysningane er registrert i bygningsdelen i matrikkelen.

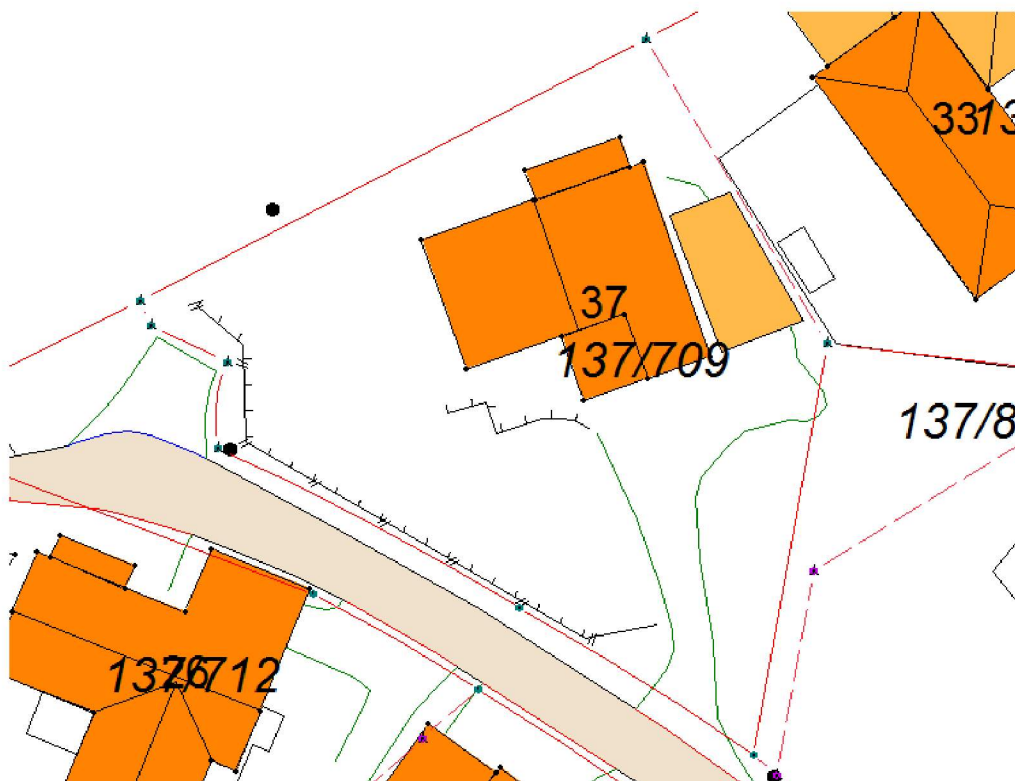

Ved denne registreringa av bygg/tilbygg utan søknadsplikt etter Pbl §20-5 i kart og matrikkel, er det ikkje vurdert om oppsett bygg/ tilbygg oppfyller vilkåra til fritak frå søknadsplikt.

Vedlagt er matrikkelrapport som viser kva opplysningar som er registrert om bygget/tilbygget.

Med vennleg helsing
Alver kommune, Kart og oppmåling

Anngunn Marie Gullbrå
avdelingsingeniør

Dette dokumentet er elektronisk godkjent og har difor ingen signatur.

Vedlegg:

137-709-garasje

Mottakarar:

John Martin Gausereide

Mangerbua 37

5911

ALVERSUND