





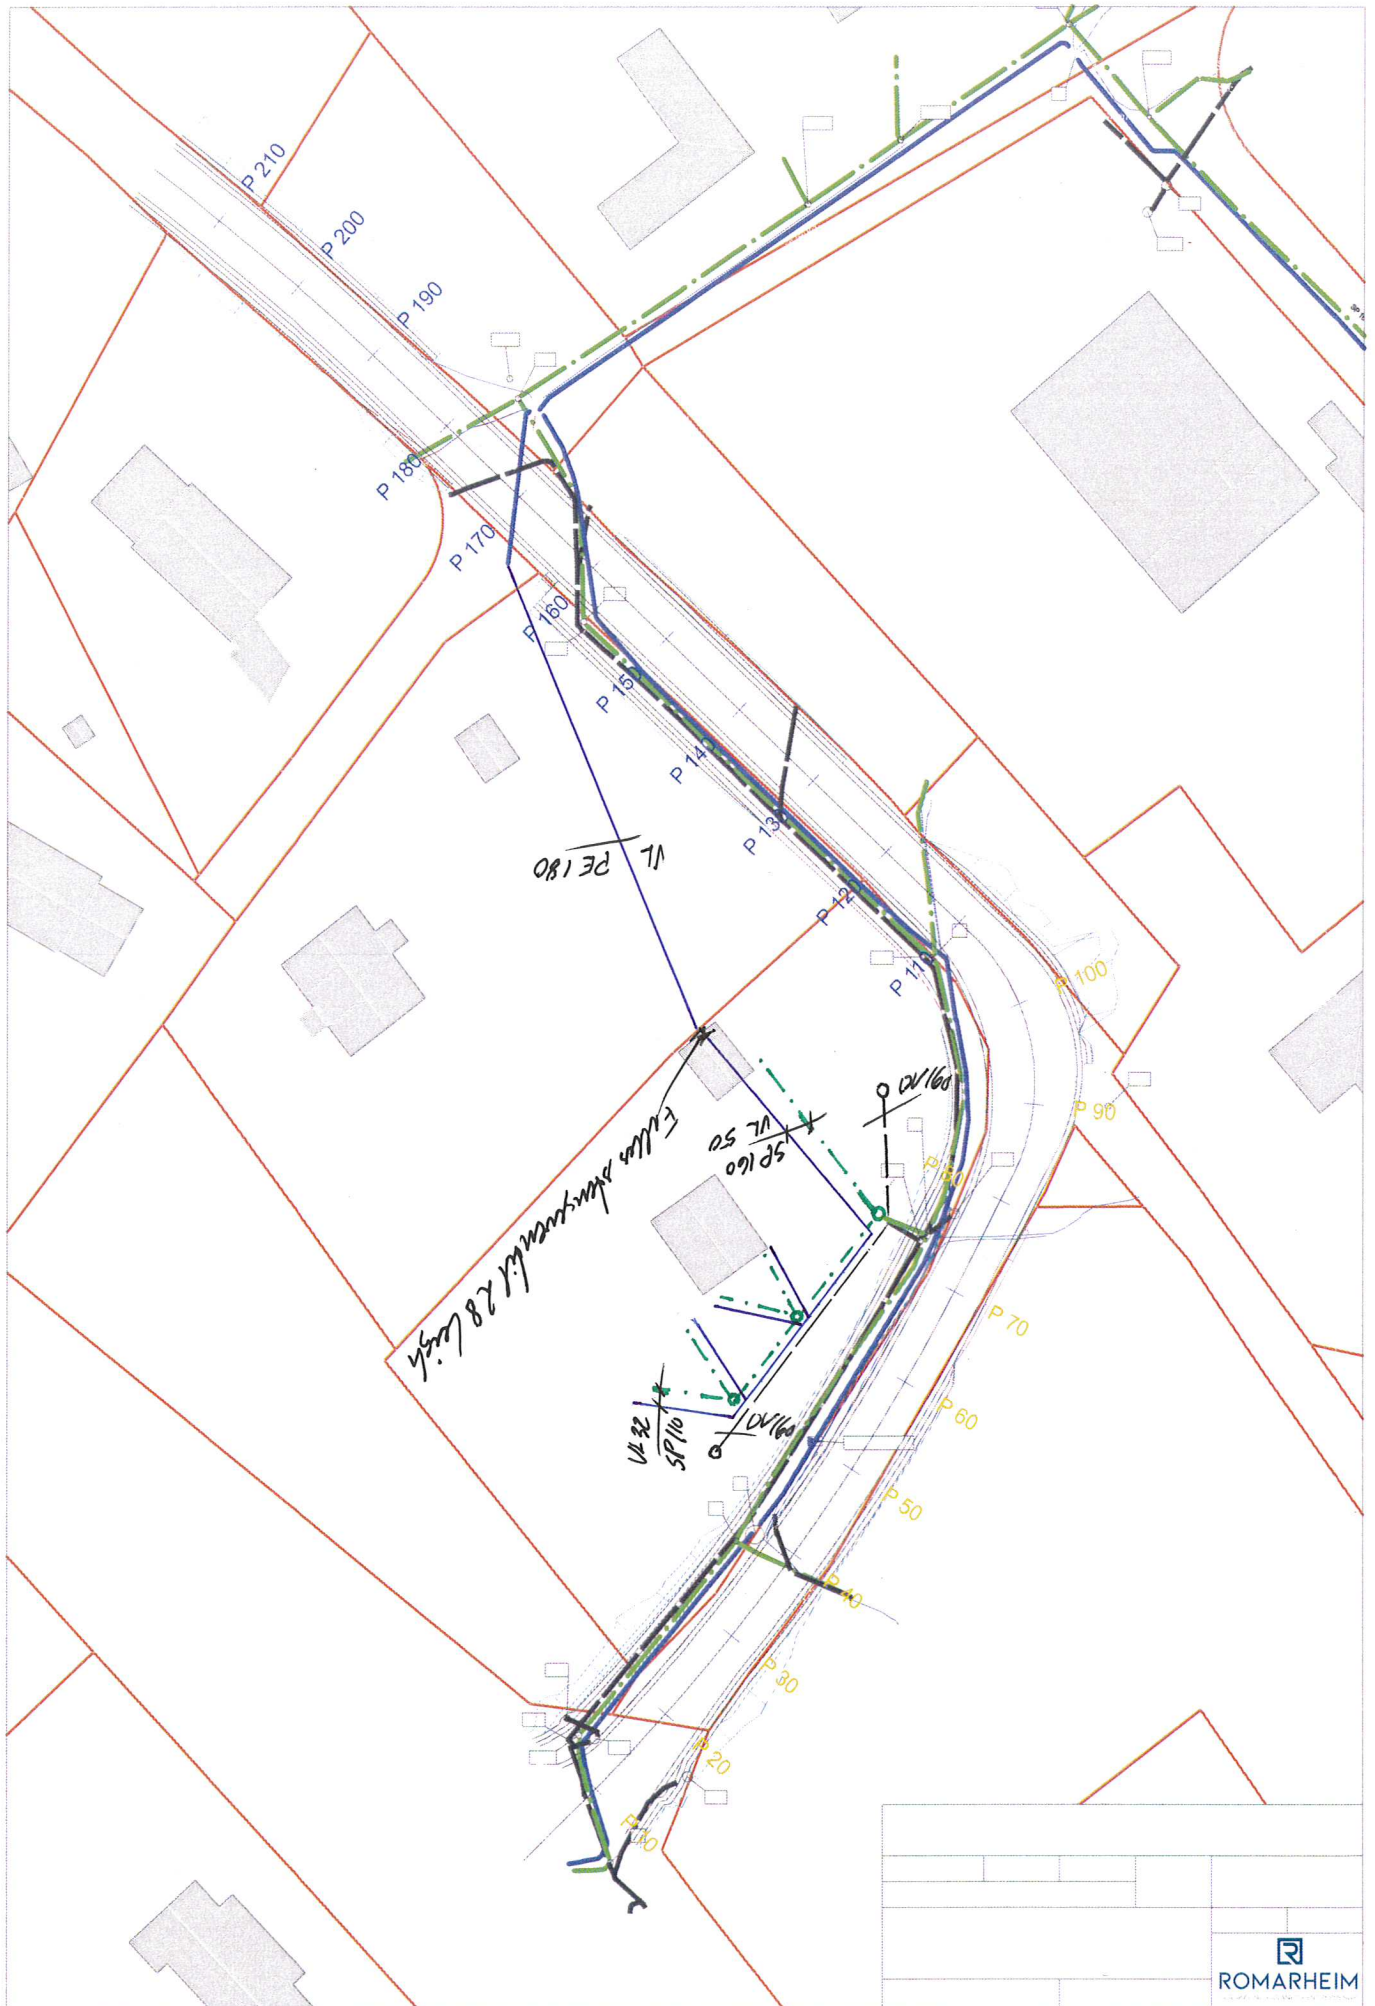

N6720079, Ø294581 +

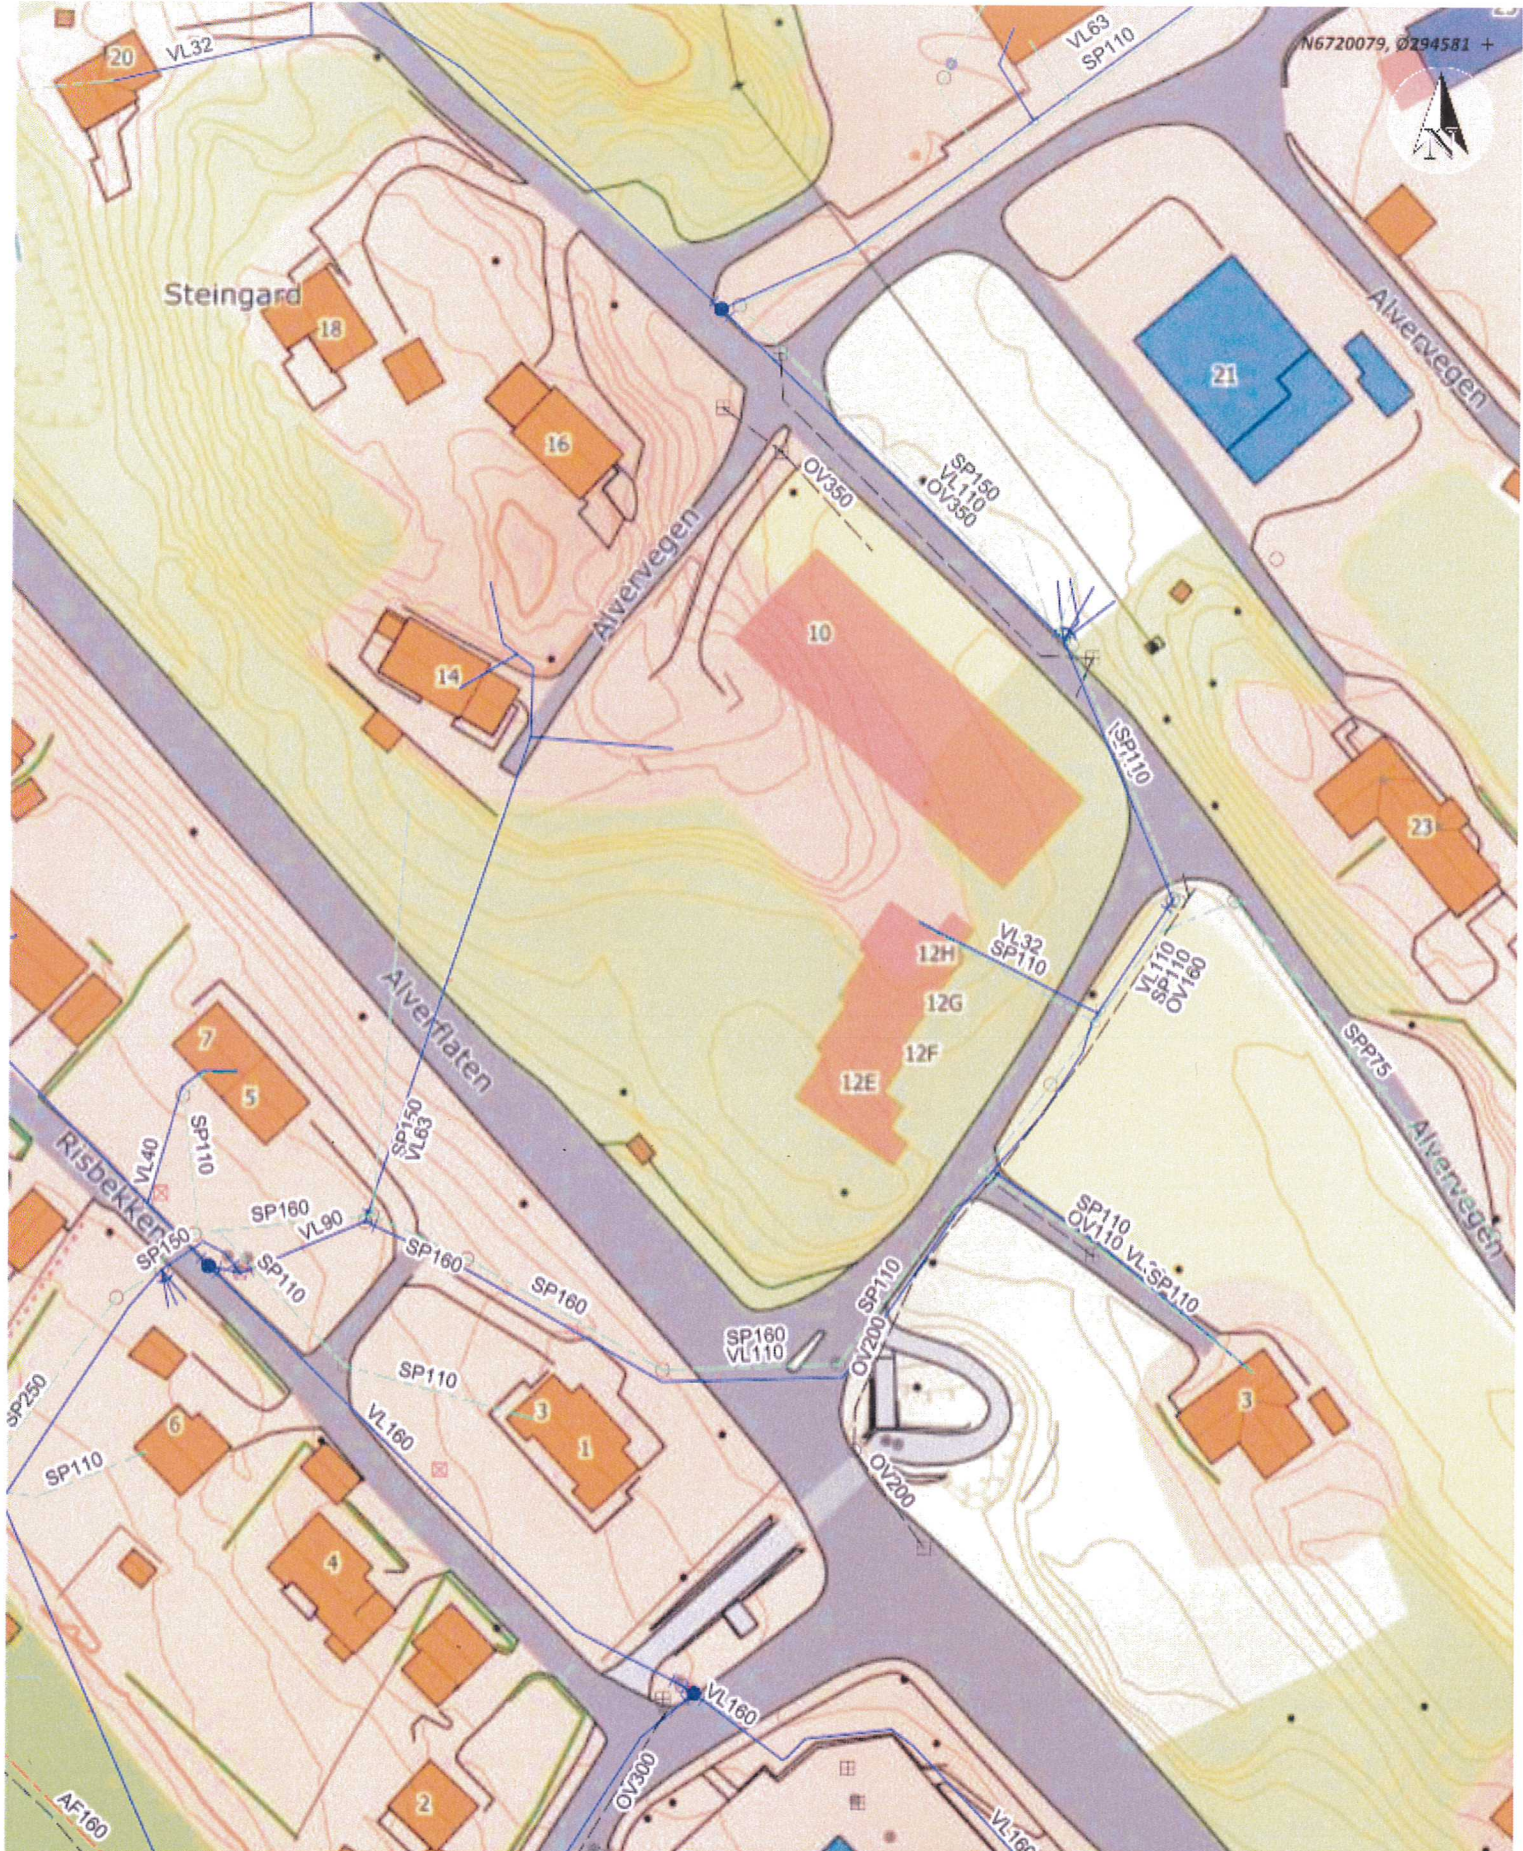

Situasjonskart

2

NHdigi.no

Dato: 28-09-2020

Målestokk: 1:1 000



+ N6719792, Ø294381

Data fra Kartverket, Norge Digitalt og Nordhordland digitalt