

Kartvedlegg til protokoll for oppmålingsforretning

Alver Kommune

N

Eigedom
414/96

Saks nr
202015666


Oppdragnr

Rekvirent
Valdersnes Anna Mehl

Forretningsdato
6/10/2020

Landmålar
Kjell Rune Standal

Målestokk 1:500

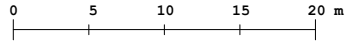

Beskriving/avtalar:

