



310/1

310/6

Rosslandsvegen

310/93

310/85

310/1

310/23

310/235

310/234

310/12

310/12

310/5

310/12

310/264

310/182

310/64

310/230

310/250

310/12

310/84

310/19

310/12

2323

Situasjonskart -


Driftsbygg-Sanitærbygg Holmeknappen

Dato: 09-10-2020

Nhdigi.no

Målestokk: 1:1 000

 30m

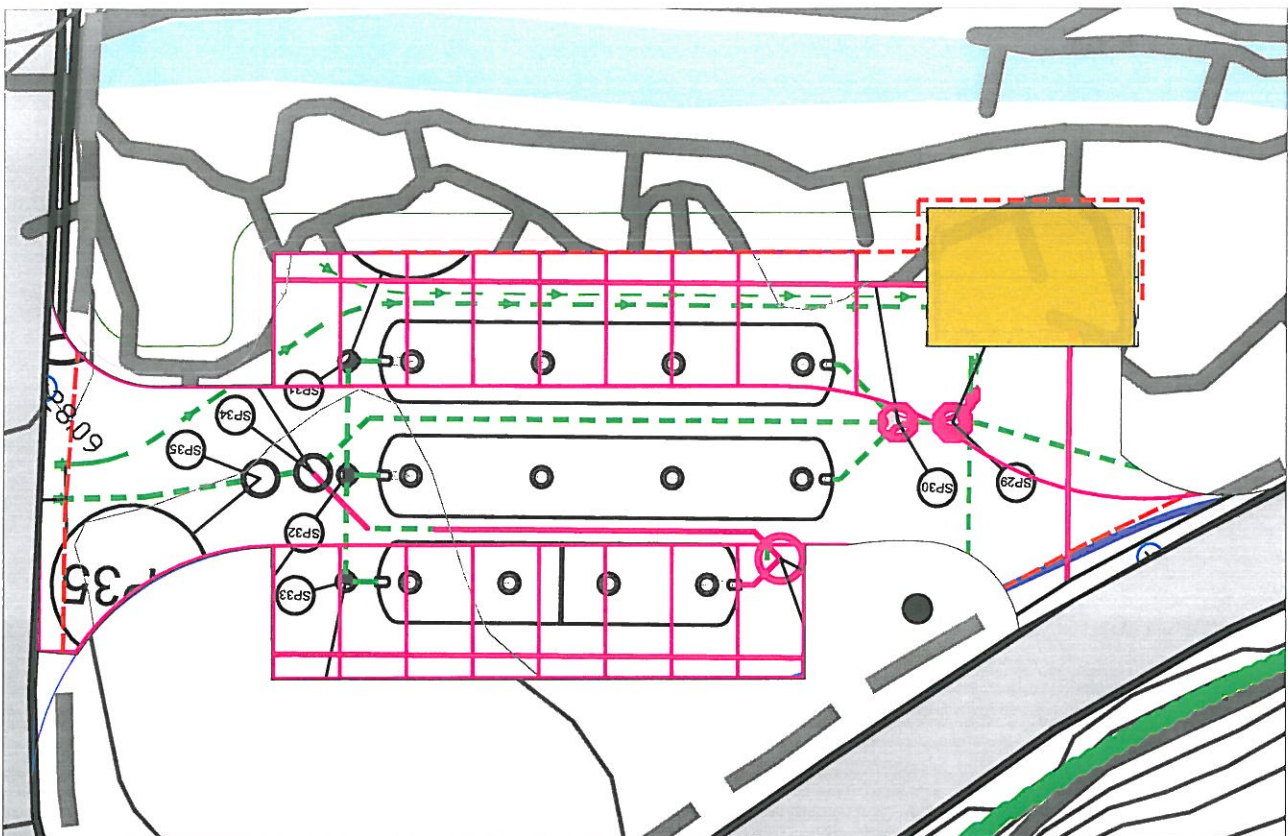

VA-plan innlagt på situasjonskart 1:200


Foreløpig arbeidstegning 21.04.20

Evt. brannlyd/konstruksjonmessige hensyn må vurderes av respektive rådgiver/utførende

LINK ARKITEKTUR

Team Bergen
Dreggallmenningen 10/12
5003 Bergen

Telefon: +47 55 57 34 00
E-post: bergen@linkarkitektur.no
Org.nr.: 975999726

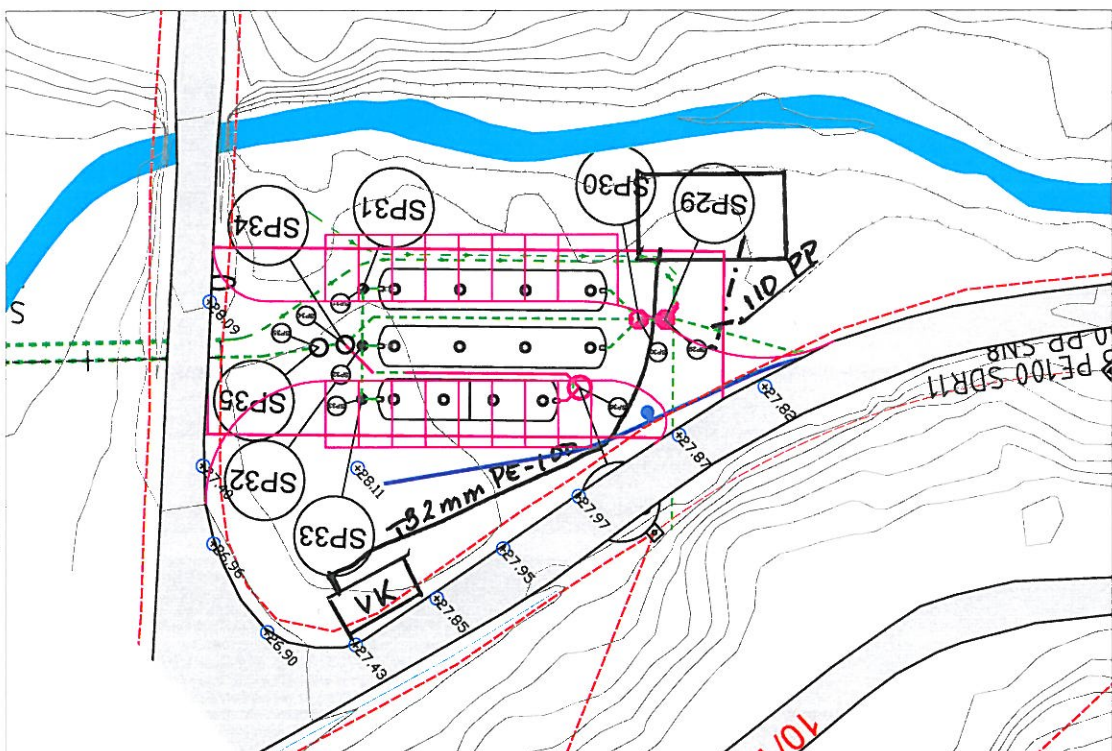

oversiktplan VA

Utomhus

Layout

Alver kommune, Holme - driftsbygg 10/12


Mål: 1:200, 1:1 Dato: 21.04.20 Tegner: KB Kontor: KB Godkj.: KB Ansv.: Link arkitektur Rev.dato:

SKARPSVÅG
Rør og Interiør as
Melandsvegen 15, 5918 Frøhaug

MB

02

Indeks

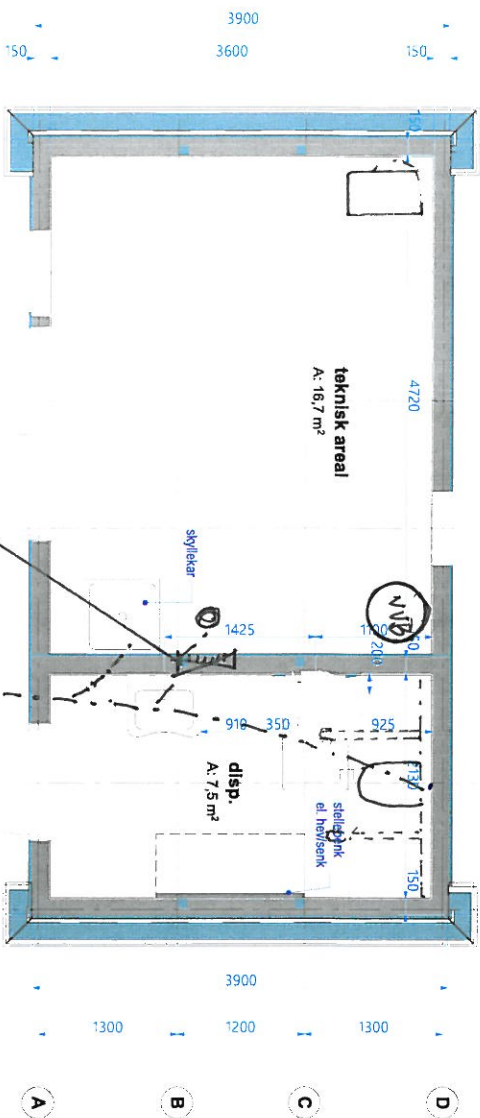

32mm Pe-100
110PP

Foreløpig arbeidstegning 21.04.20

Evt. brannfydkonstruksjonmessige hensyn må ivaretas av respektive rådgivere/utførende

LINK ARKITEKTUR

Team Bergen
Dreggsallmenningen 10/12
5003 Bergen

Telefon: +47 55 57 34 00
E-post: bergen@linkarkitektur.no
Org.nr.: 975999726

Møbleringsplaner

1 etasje med innredning HCWC

Alver kommune, Holme - driftsbygg 10/12

Mål: 1:100, 1:50 Dato: 21.04.20 Tegner: KB Kontor: KB Godkj.: KB Ansv.: Link arkitektur Rev dato:

Tegn nr

23-301

Indeks

SKARPSVÆG
Rør og Interiør as
Tlf. 56 17 07 10 - www.skarpsvag.no
Melandsvegen 15, 5918 Fekkehaug