

20/10982

14.10.2020

Til Ansvarleg for drift av kommunale vegar

SØKNAD OM AVKØYRSLE FRÅ KOMMUNEVEG**Arbeida på eigedomen kan ikkje settast i gang før løyve frå kommunen er gjeve.**

Tiltakshavar	ROLF HELLEBØ	Tlf.	45237410
Ansvarleg søkjar/utførande	OK. CHARTER AS	Tlf.	92404173
Byggeplassadresse	STEKKEVIKVEGEN 20	Gnr./bnr	345/470627
Vegstrekning	VIKEBØ - VIKEBØ KAI	Stad	ROSSLAND
Tiltaket ligg i område med reguleringsplan Nei ☒ (Søknaden vert handsama hjå Teknisk drift). ☒			
Ja ☐ Namn på planen: (Søknaden vert handsama hjå Byggesak).			

Søknad om avkøyrsl

☐ Ny avkøyrsl	☐ Bustadeiningar antall.....stk
☒ Utvida bruk av eksisterande avkøyrsl	☒ Hytte antall 1 stk
☐ Flytting av eksisterande avkøyrsl	☐ Industri/Næring
☐ Stenging	☐ Driftsavkøyrsl
☐ Anna føremål.....	☐ Andre

Vedlegg

- ☒ Det vert vist til vedlagt kart/skisse i målestokk 1:500, med påteikna målsett tiltak, som viser avkøyrsl.

Signatur

Eg er kjend med at vanlege fristar for handsaming ikkje gjeld før løyve til avkøyring er avklart.

Dato:	Tiltakshavar
8-10-2020	Rolf Hellebø

Søknad motteke i Teknisk drift, Dato

- ☐ Uttale ☐ Søknad godkjent ☐ Søknad avslått

Merknader/vilkår

- ☐ Sikta ut frå avkøyrsla skal vere slik at busker, tre o.l. ikkje skal vere til hinder for sikta. Terreng eller plantar må ikkje kome høgare enn 0,5m over vegbana.
- ☐ Der avkøyrsla er til hinder for overvatn i veggroft, skal det leggst ned min. 200mm drenerør. Røret skal vere køyrestekt og leggst slik at veggroft ikkje vert skada og at grøftevatn får fritt avløp. Støypekantar o.l som kan skade snøryddeutstyr skal ikkje byggast nærare offentleg veg enn 1m.
- ☐ Det skal ikkje førast overvatn ut i offentleg veg. På den første meter frå vegkanten skal det vere eit fall frå offentleg veg på 3cm.
- ☐ Vedlikehald av drenerør og frisktfelt skal til eikvar tid haldast vedlike av tiltakshavar.
- ☐ Svingradius frå avkøyrsla skal i vegkant være min. 3,5m, på begge sider av avkøyrsla.
- ☐ Avkøyrsla skal verte plassert som vist i søknaden
- ☐ Avkøyrsla skal verte plassert som vist i detaljskisse på baksida av dette arket.
- ☐ Det skal være mogeleg å snu på eigen grunn.
- ☐

Ansvarleg for drift av kommunale vegar Dato.....sign.

Vedlegg til søknad om avkjørsel fra kommunal vei.

Søknad om dispensasjon fra arealformålet Bustad om privat vei fra kommunal vei til parkeringsplass på gr.nr 345/27. Se vedlagt skisse.

Begrunning:

1. Når jeg får anlagt denne veien vil jeg få lettere tilkomst for bl.a. gravemaskin for å få laget grøfter for vann og kloakkrør til vår hytte. Kommunal vann- og kloakkumme for dette er anlagt på tomt i Stekkevikvegen 16 (gr.nr 345/133). Eierne av boligene på adr. Stekkevikveien 16 og 18 kan ikke se problemer med min tilkobling i kummen, heller ikke rørlegger som har sett på saken. Søknad til kommunen om tilkobling vil jeg sende etter at vei er anlagt.
2. Jeg forstår det slik at kommunen ønsker at flest mulig får tilkobling til kommunalt vann- og kloakkanlegg. Jeg har i dag snurredass som vi i dag ser ikke er tilfredsstillende, og privat brønn som til tider kan gå tom, samt at vannet i sommerhalvåret ikke er av god kvalitet (brunt) så drikkevann tas med fra byen.
3. Da vi til tider kan være flere med biler på hytten kan det da være vanskelig med parkering ved veien. Får en parkering på vår tomt gr.nr. 345/27, se vedlagt skisse, vil dette avhjelpe mye både med parkeringsmuligheter og ikke minst trafiksikkerhet.
4. Vei opptil til parkeringsplass på gr.nr. 345/27 vil også gjøre det mer bekvemmelig for folk å komme til hytten.

Jeg håper på en rask avgjørelse og at dispensasjon vil bli gitt, slik at den etterlengtede veien kan anlegges.

Bergen 7.10.2020

Med vennlig hilsen




Rolf Hellebø

Åmundsleitet 97


5115 Ulset

Tlf.: 45237410

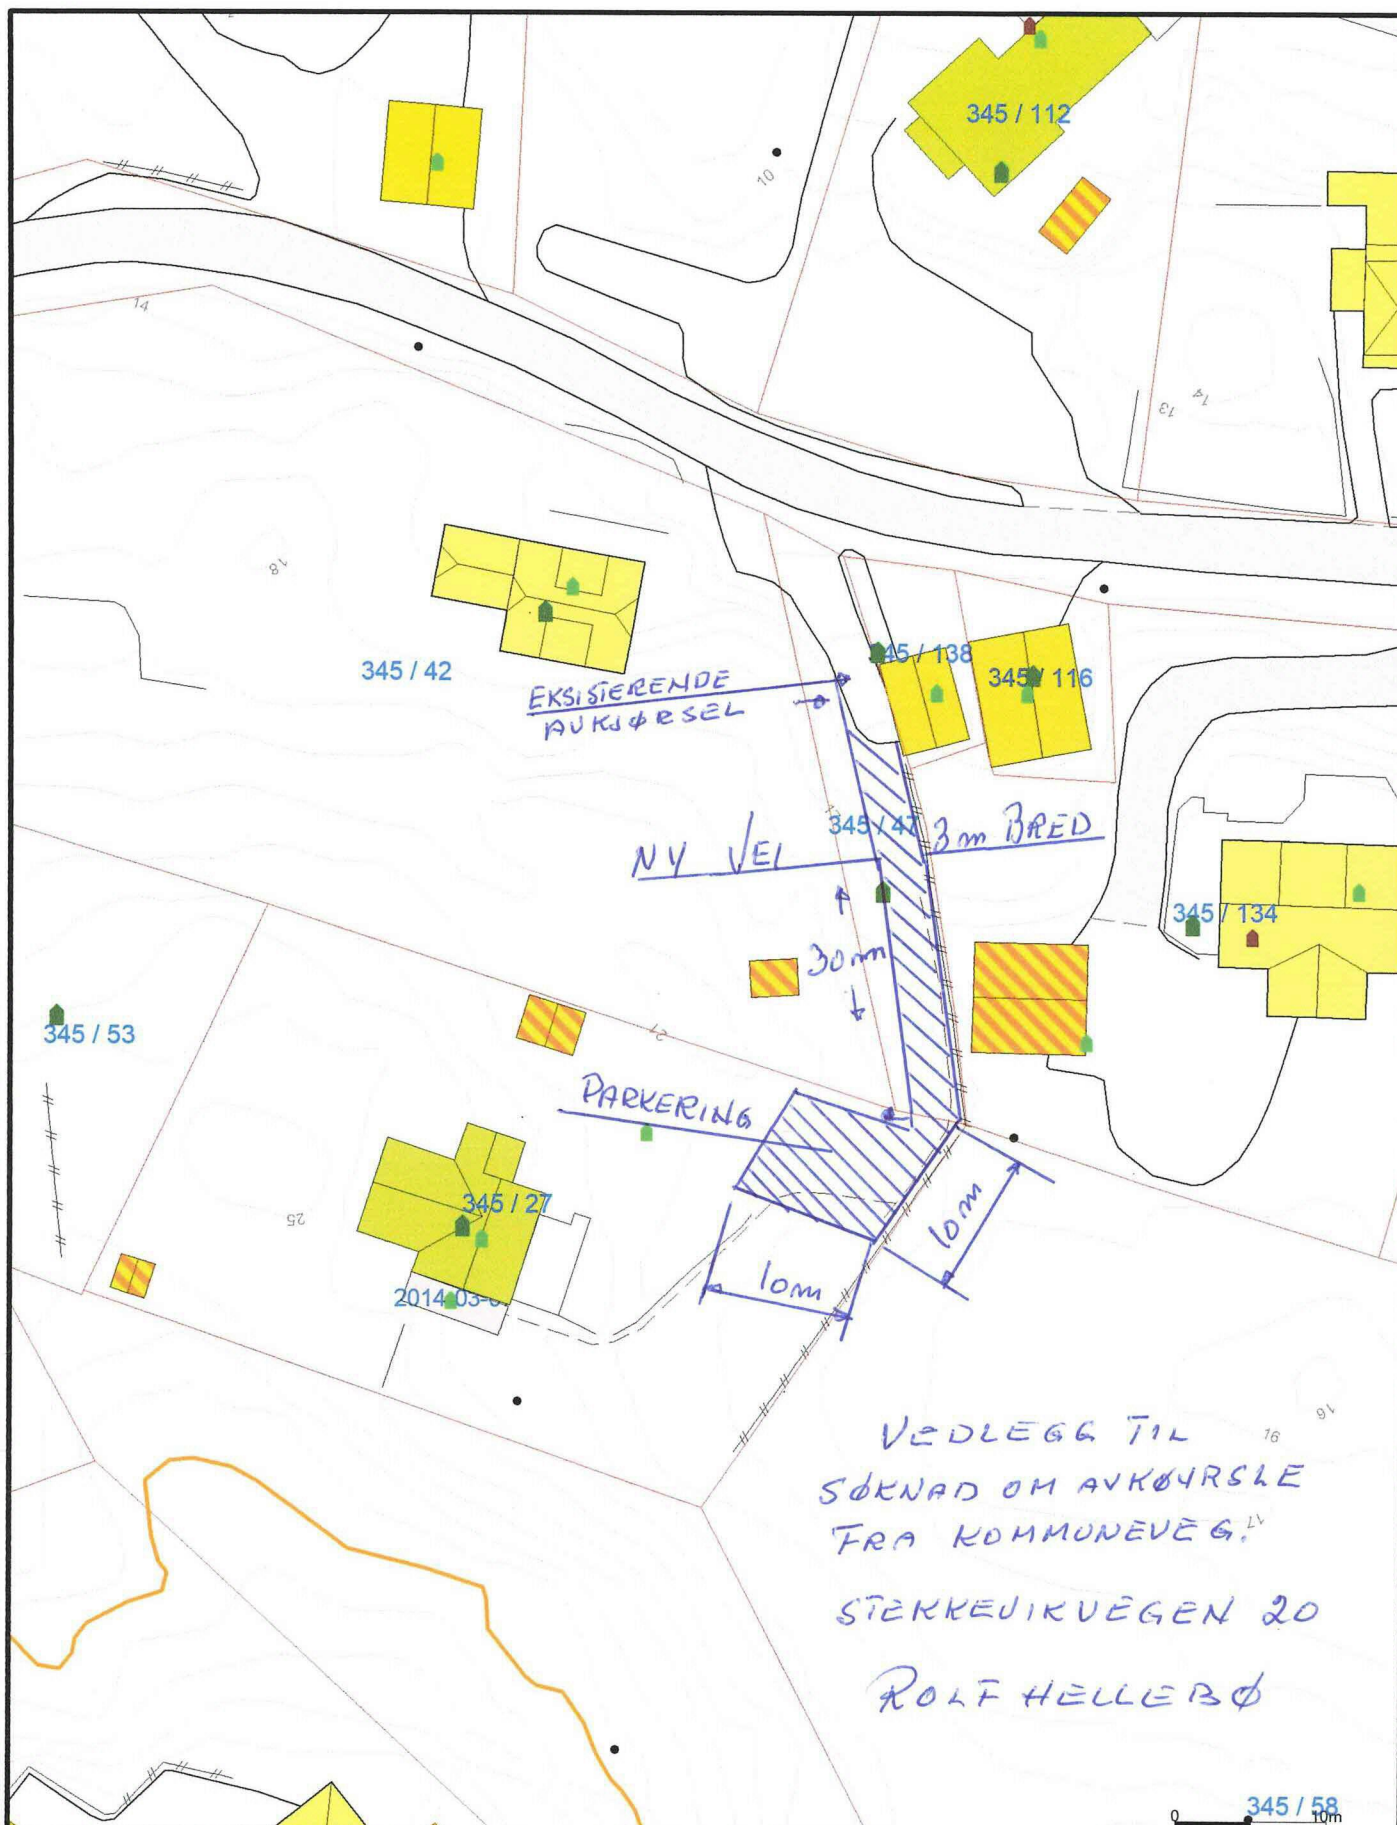

— Målte Grenser — Registrerte Grenser - Udefinert grenser ! Terrengmålte grense Konstruert grensepunkt Bolit Bustad m/leilighet	Våningshus Større bustader Hytte/feriehus Garasje/uthus Industri/lager Andre bygg		Lindås kommune Byggesak	N 
Beligggenhet og høyder må oppfattes som orienterende. Koordinatsystem: UTM(EUREF89) - SONE 32 (EPSG:32632) Høydesystem: (EPSG:)	Dato: 2020.10.05 Sign: liin			

Sikt til Venstre ved Utkiøret

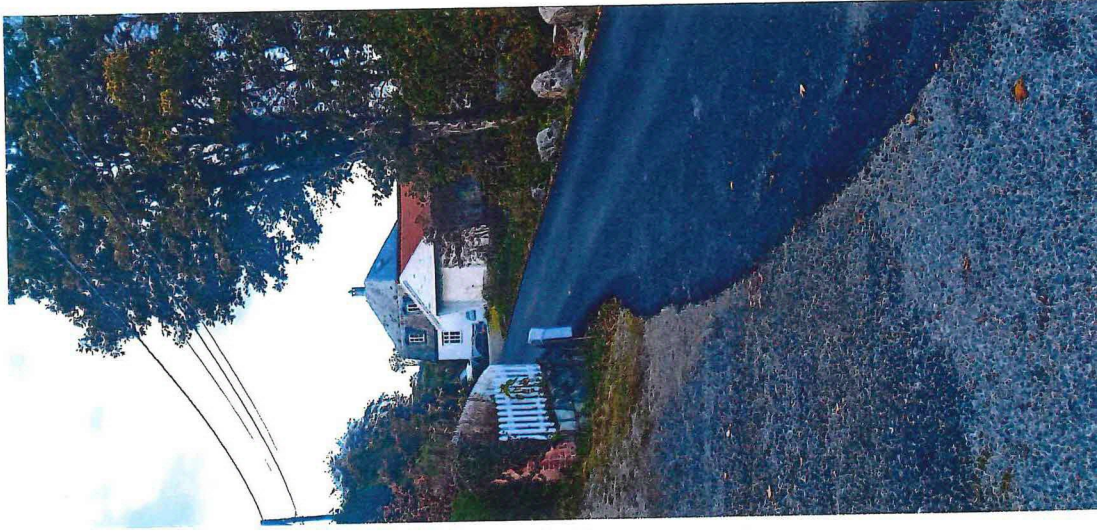

Sikt til Høyle ved Utkiøret

