



## Medaas Oppmåling

### INNMÅLINGSRAPPORT

#### ***Tiltak: Bustadhus***

Stad: gnr.126 bnr.41, Hopsvågen 75

Måledato: 23.11.2018

Målt: grunnmur og trase for VA.

Utstyr: Leica Gps system 1200 m/ Smartnett og laser avstandsmåler.

Målt inn 4 hjørner på bygget med lasermåler fra hjelpunkt etablert med Gps.

Resten av bygget konstruert etter teikningar.

Høgde ferdig golv: H=17.1

Høgde ferdig golv situasjonsplan: H=17.5

**Tiltaket er plassert 0.4m lågare enn omsøkt.**

**Tiltaket er parallellflytta 0.95m mot søraust og 0.56m mot sørvest.**


**Ansvarleg søkjar må ta hand om dette avviket.**

Isdalstø 30.11.2018

Kjartan Medaas  
Medaas Oppmåling

Vedlegg: Plott, koordinatliste og sosi-fil

Sendt: Jørgen Herland, epost  
Lindås kommune v/ T. Villanger, , epost

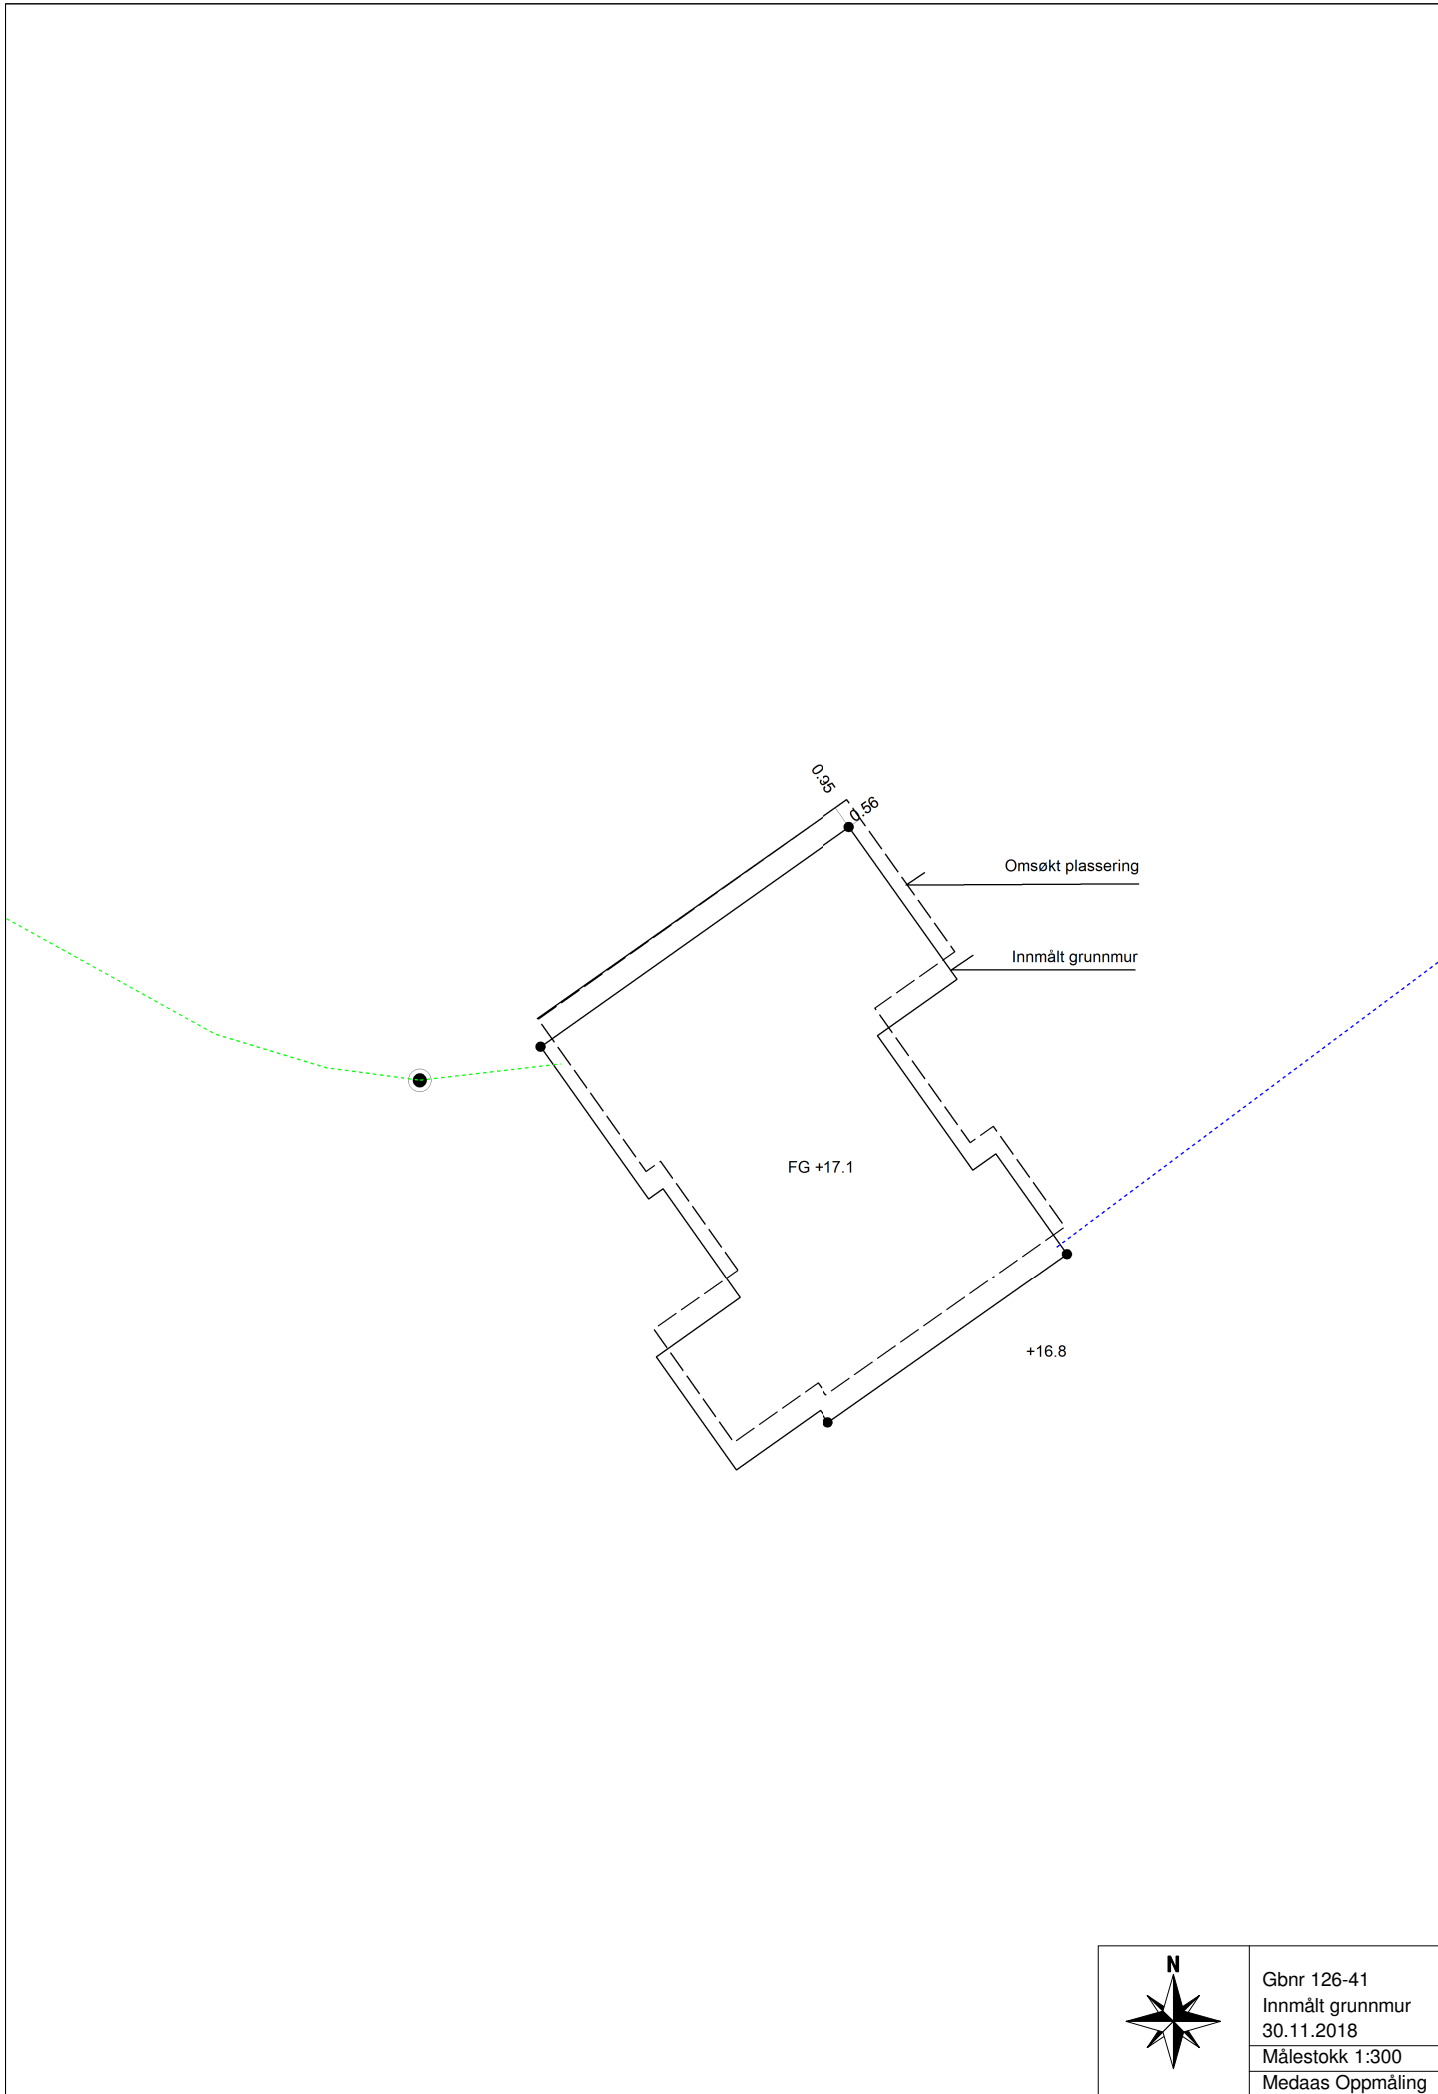

	Gbnr 126-41
	Innmålt grunnmur
	30.11.2018
	Målestokk 1:300
Medaas Oppmåling	



05 57	5002	6744735.008	284498.681	16.800
05 58	5002	6744739.340	284495.611	16.800
05 59	5002	6744738.935	284495.039	16.800
05 60	5002	6744744.973	284490.760	16.800
05 61	5002	6744753.686	284503.053	16.800
05 62	5002	6744747.649	284507.333	16.800
05 63	5002	6744745.415	284504.180	16.800
05 64	5002	6744740.085	284507.952	16.800
05 65	5002	6744740.732	284508.866	16.800
05 66	5002	6744736.740	284511.690	16.800
05 67	5002	6744730.036	284502.216	16.800
05 68	5002	6744730.526	284501.869	16.800
05 69	5002	6744728.158	284498.522	16.800
05 70	5002	6744732.648	284495.346	16.800