

SITUASJONSKART

Gnr/Bnr:
Adresse:
Eigar/søkar:

Kvalitet :

Gjeldande plan :
Planformål :

Vår referanse:

Sign.




Målestokk: 1:500
Dato: 15.10.2020



// Gjerde
- Usikker eigedomsgrense
- Målt eigedomsgrense

 Bolighus
 Andre bygg

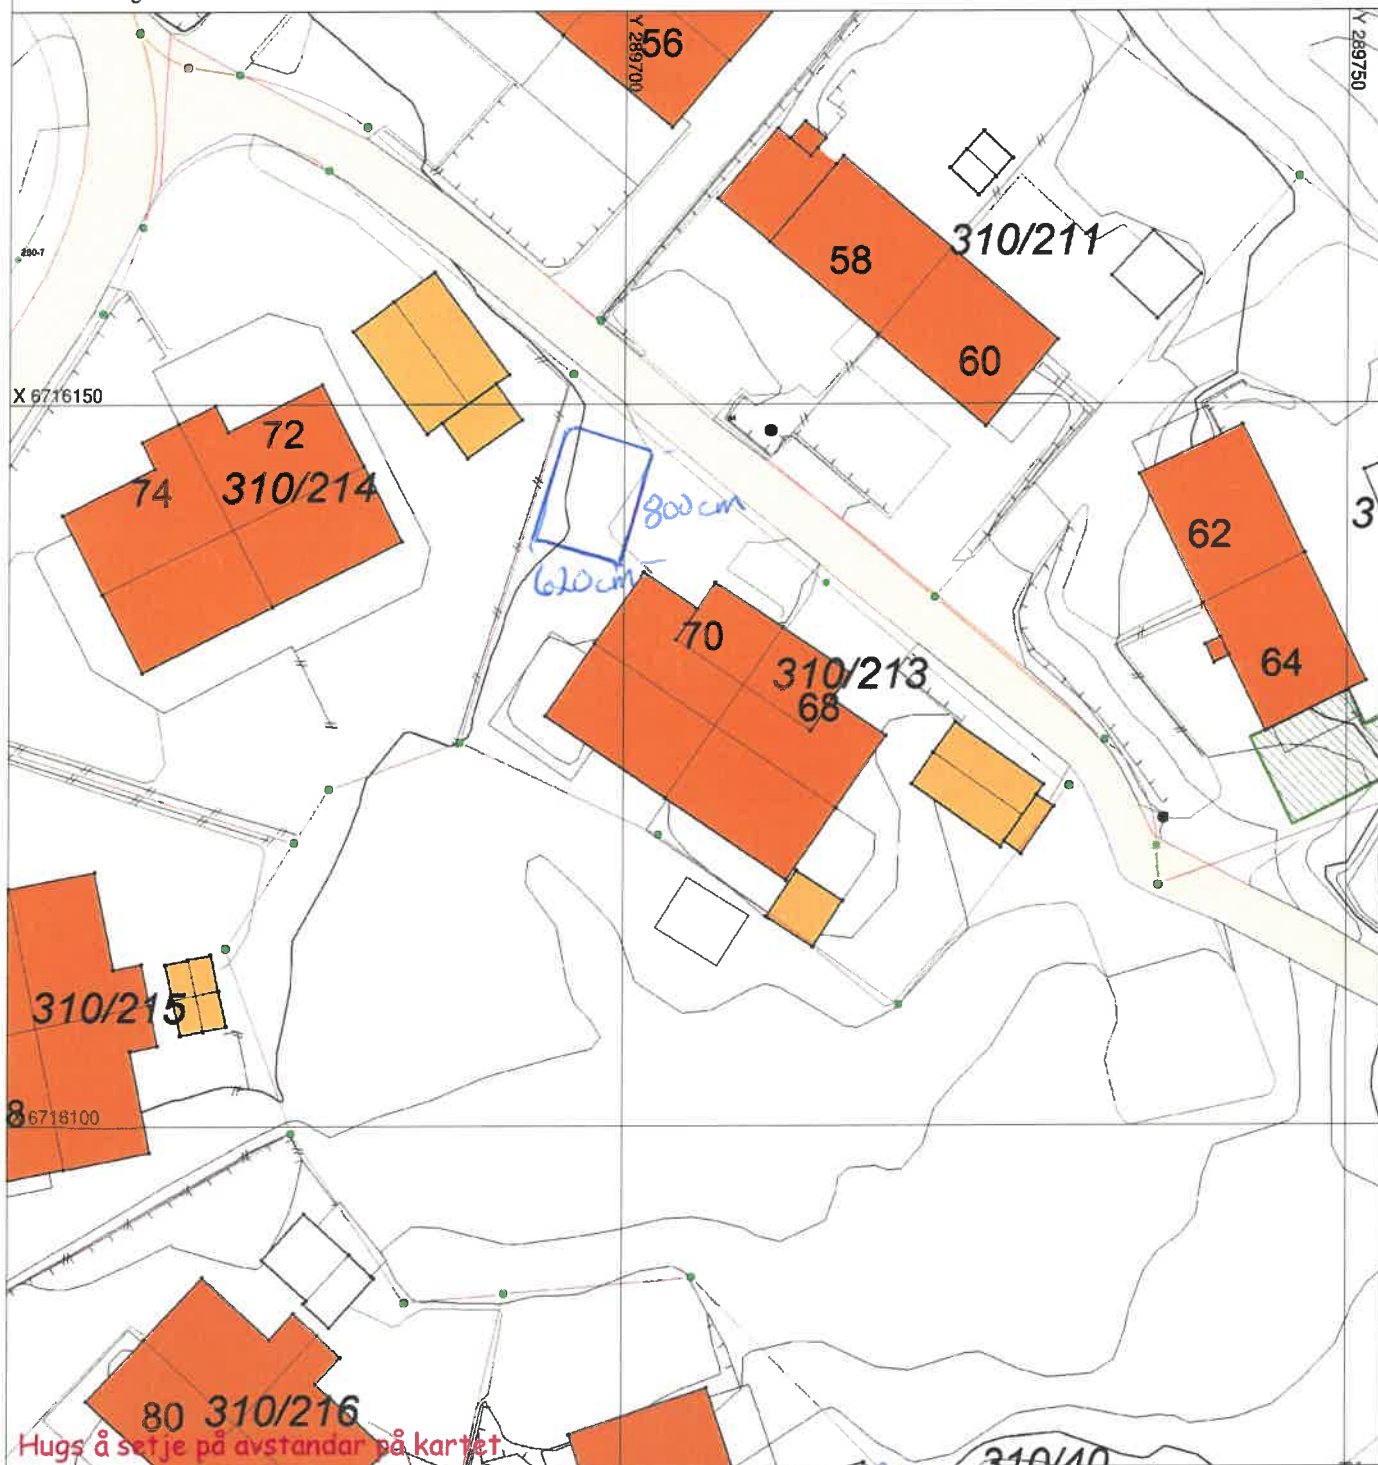

SITUASJONSPLAN




Tiltak

Arthun Cluna 15.10.20

Underskrift Situasjonsplan

Dato

620 cm x 800 cm

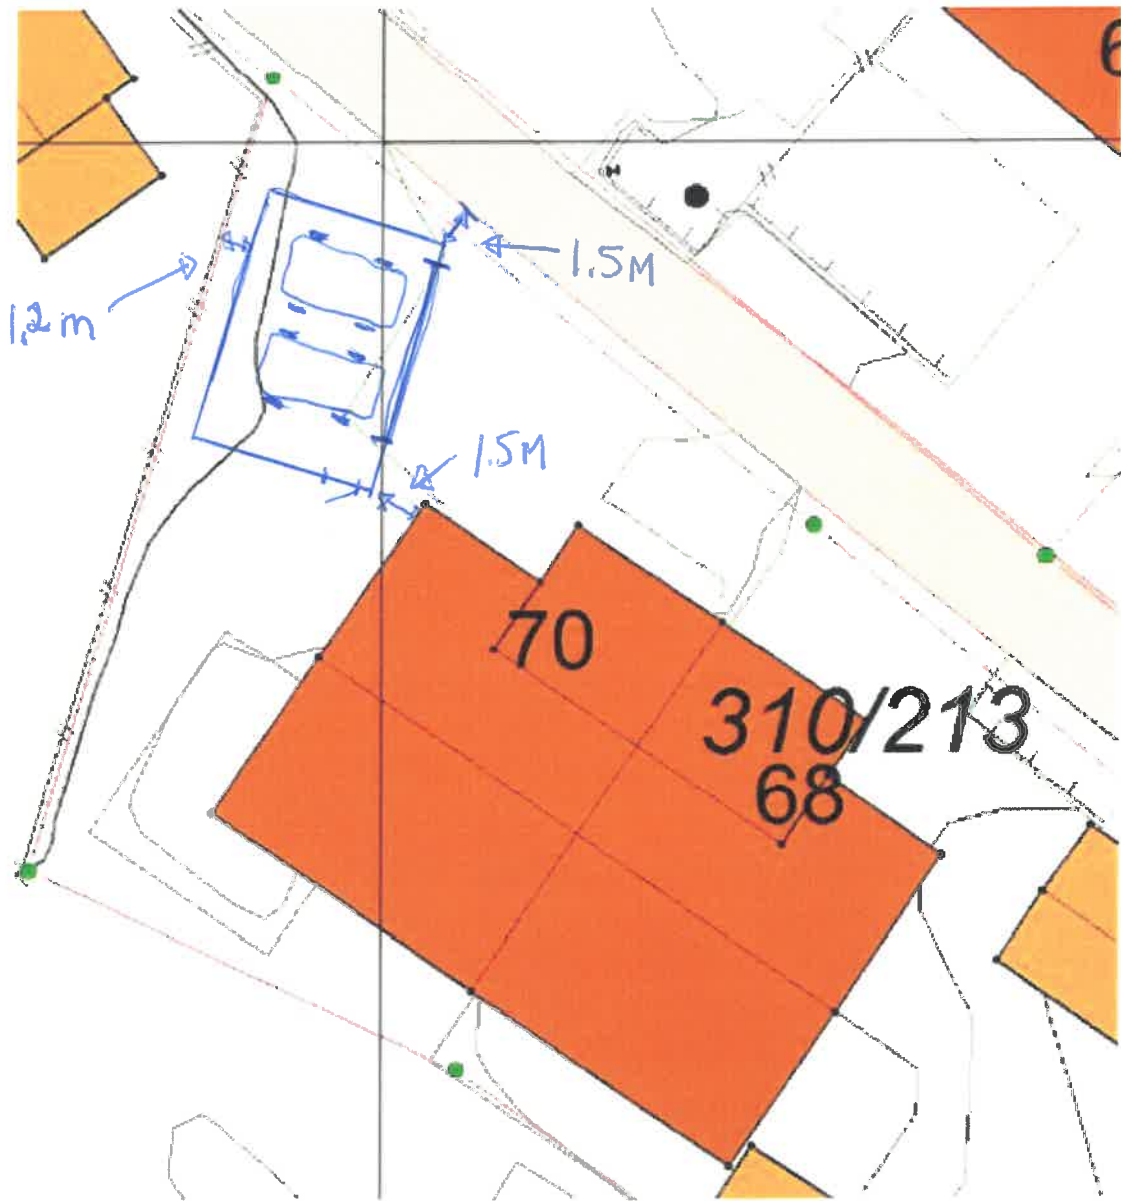

Carta Clara - 15.10.20