


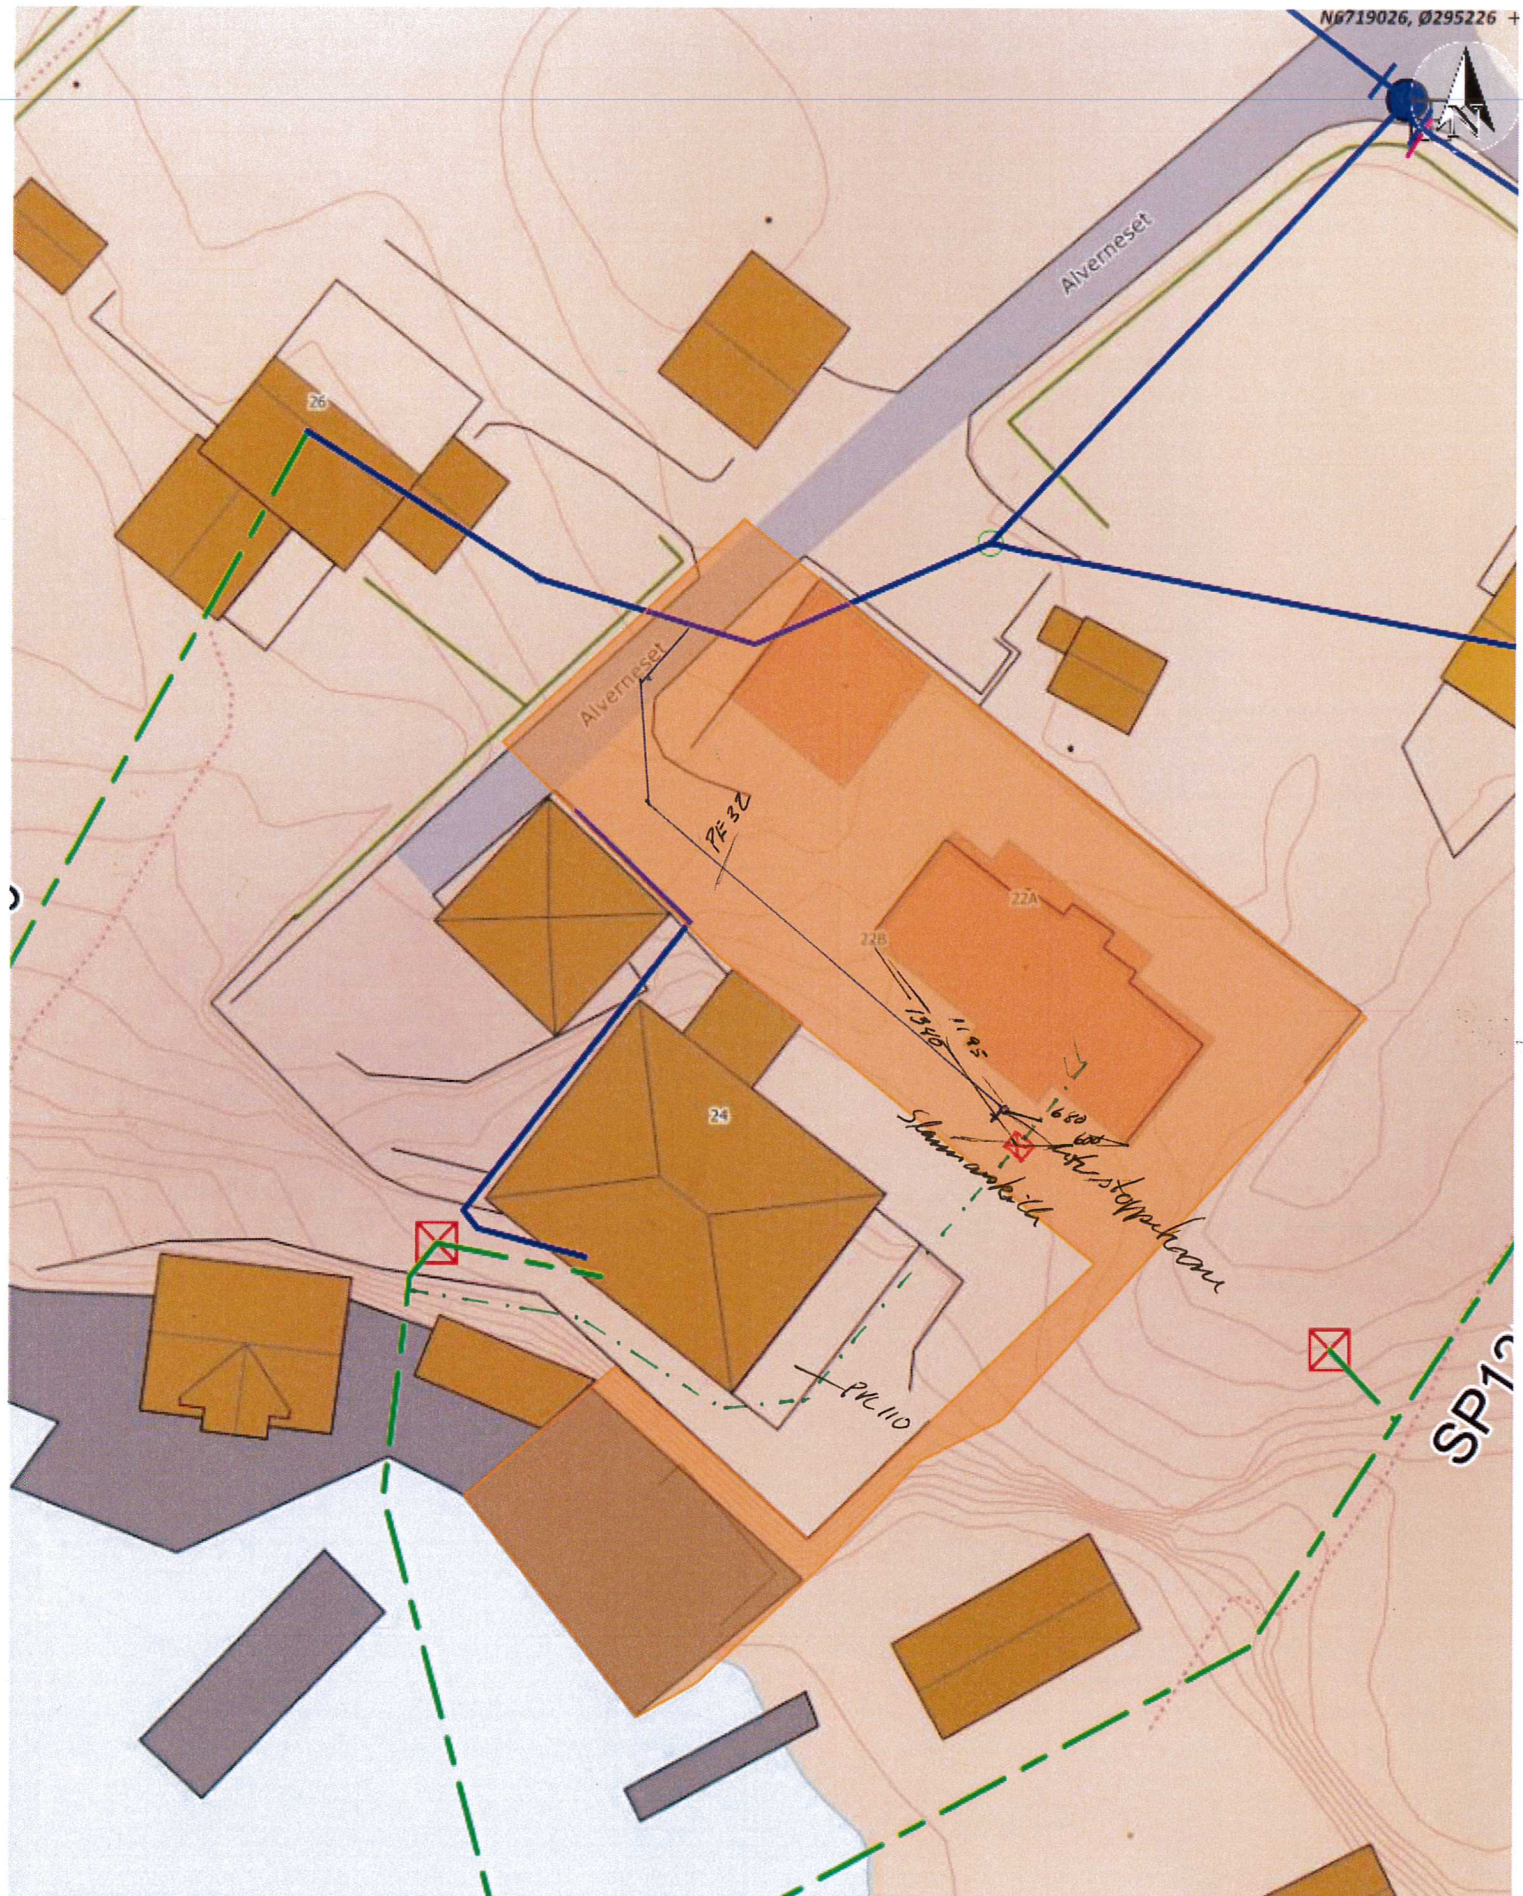

Situasjonskart -

Knutsen

NHdigi.no

Dato: 12-08-2020

Målestokk: 1:350

9m