

SITUASJONSKART

Gnr/Bnr: 351/38
 Adresse:
 Eier/søkar:
 Kvalitet :




Målestokk: 1:1000
 Dato: 03.08.2020

Gjeldande plan : Kommunedelplan for Meland
 Planformål : Byggeområde for fritidsbustad

Vår referanse:

Sign.

- Gjerde
- Usikker eigedomsgranse
- Målt eigedomsgranse
- Bolighus
- Andre bygg

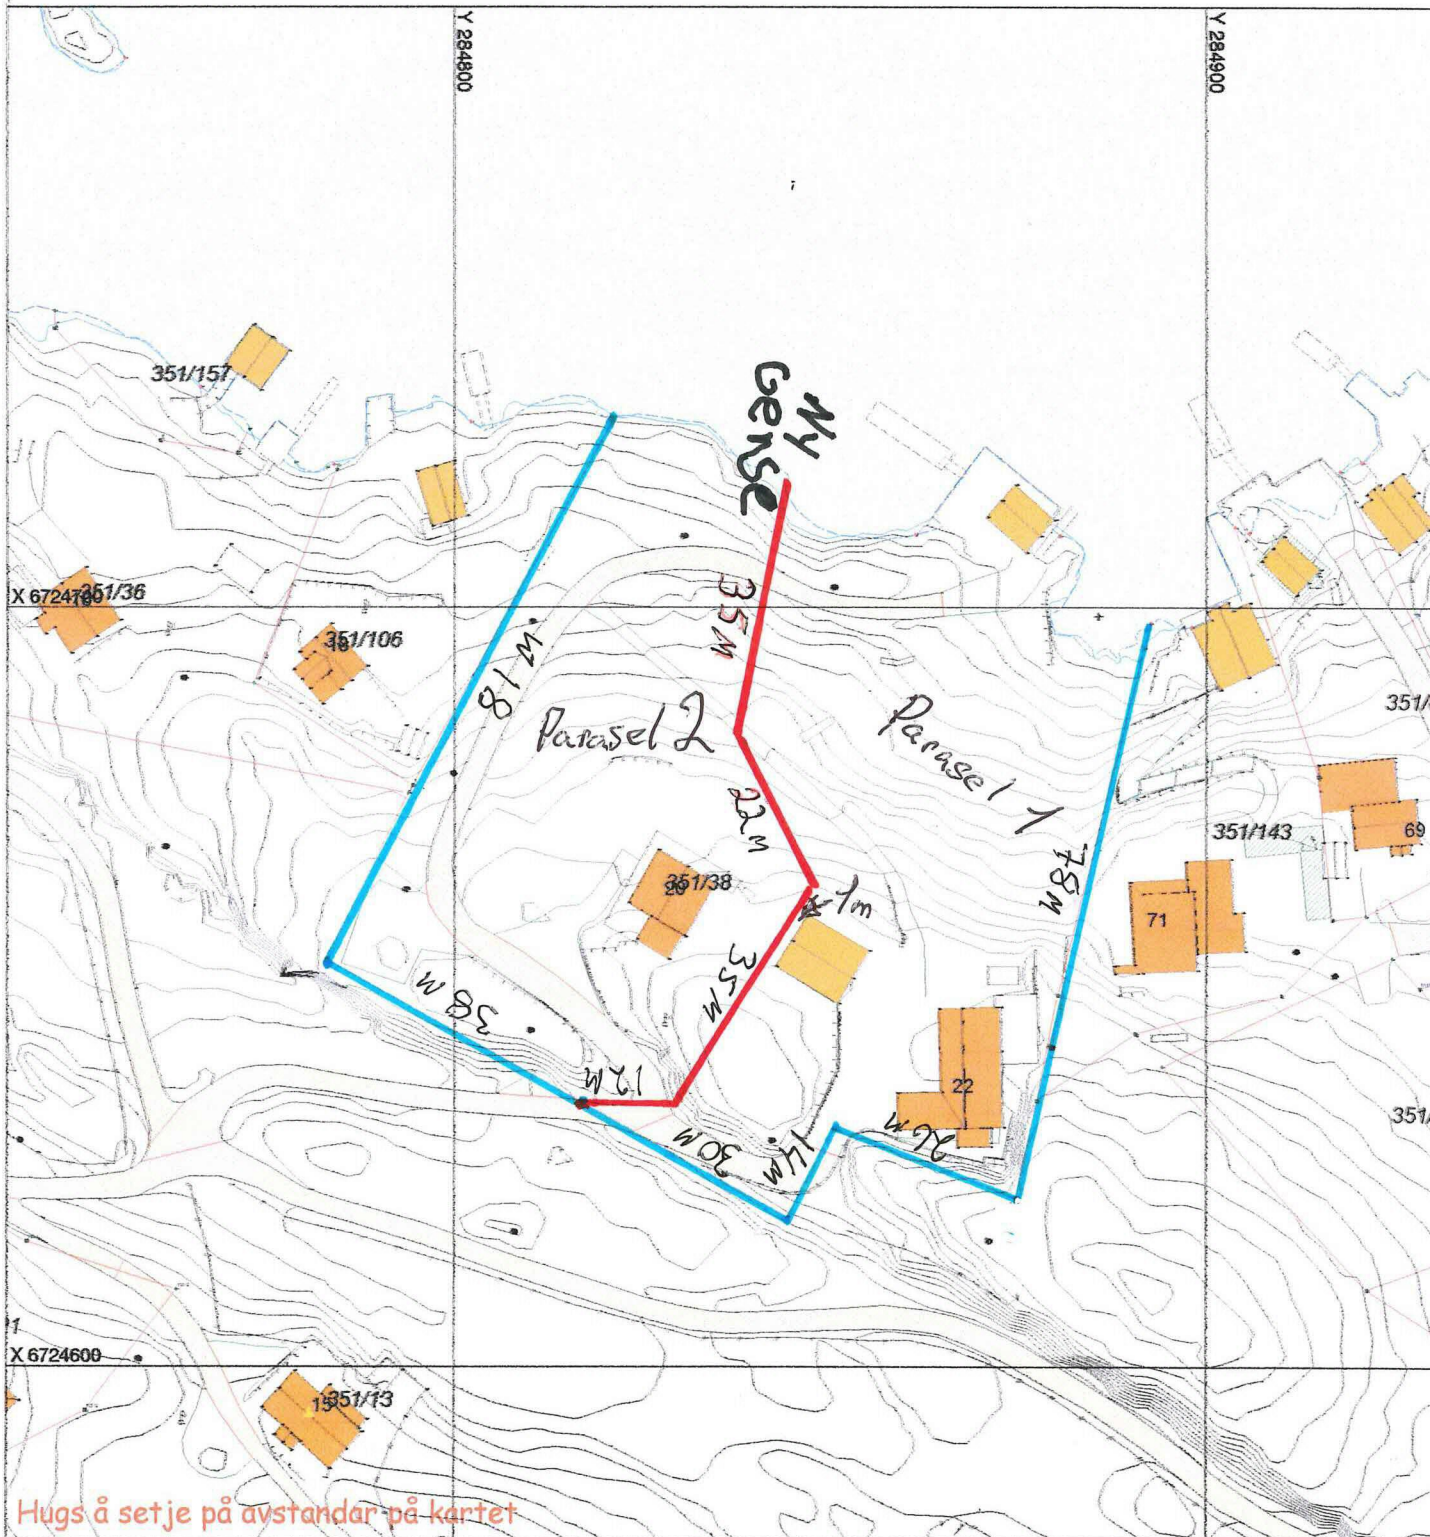

Hugs å setje på avstandar på kartet

SITUASJONSPLAN

Tiltak

Underskrift Situasjonsplan _____ Dato _____