


---

**Fra:** Larissa Dahl  
**Sendt:** tirsdag 20. oktober 2020 12:18  
**Til:** 'sh@skalarib.no'  
**Emne:** vedr. mottatt situasjonskart i sak 20/35 gbnr 349/93

Hei! Om naboen på gbnr 349/11 skal gi skriftlig samtykke, så har jeg alt for å behandle endringssøknaden da trenger jeg ikke nabovarsel om endringa. Men det er uklart kart, hva er avstand til nabogrense med gbnr 349/11 og 349/13? Står 0 m og 1,3 m men utydelig. Jeg tolker det slik at det er uendra avstand mot gbnr 349/13 på 1,3 og er avstand på 0 m til gbnr 349/11.

Det ligg samtykke frå eieren av gbnr 349/13 for plassering at tilbygg 1,3 meter frå hans grense. Om tilbygget kommer nærare enn det som er avtalt med gbnr 349/11 og gbnr 349/13 er det nødvendig med nytt samtykke frå eieren.

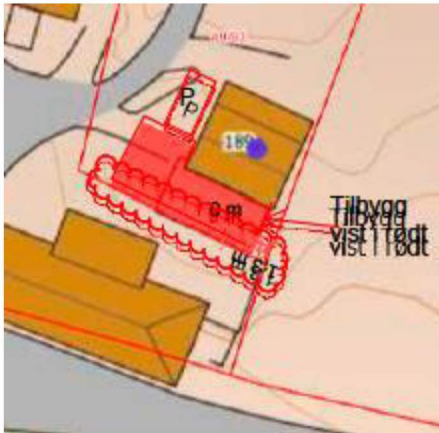

**Larissa Dahl** | Rådgjevar Plan og byggesak

E-post: [byggesak@alver.kommune.no](mailto:byggesak@alver.kommune.no)

Innbyggjarservice: +47 56 37 50 00

[www.alver.kommune.no](http://www.alver.kommune.no)



Ved ytterlegare spørsmål, ver venleg å ta kontakt med oss på innbyggjarservice. Informasjon om opningstider finn du på [www.alver.kommune.no/innhald/plan-bygg-og-eiendom/treng-du-hjelp/](http://www.alver.kommune.no/innhald/plan-bygg-og-eiendom/treng-du-hjelp/) eller ved å ringe telefon 56 37 50 00.

Innsending av søknadar og anna dokumentasjon i saker skal sendast til [postmottak@alver.kommune.no](mailto:postmottak@alver.kommune.no)