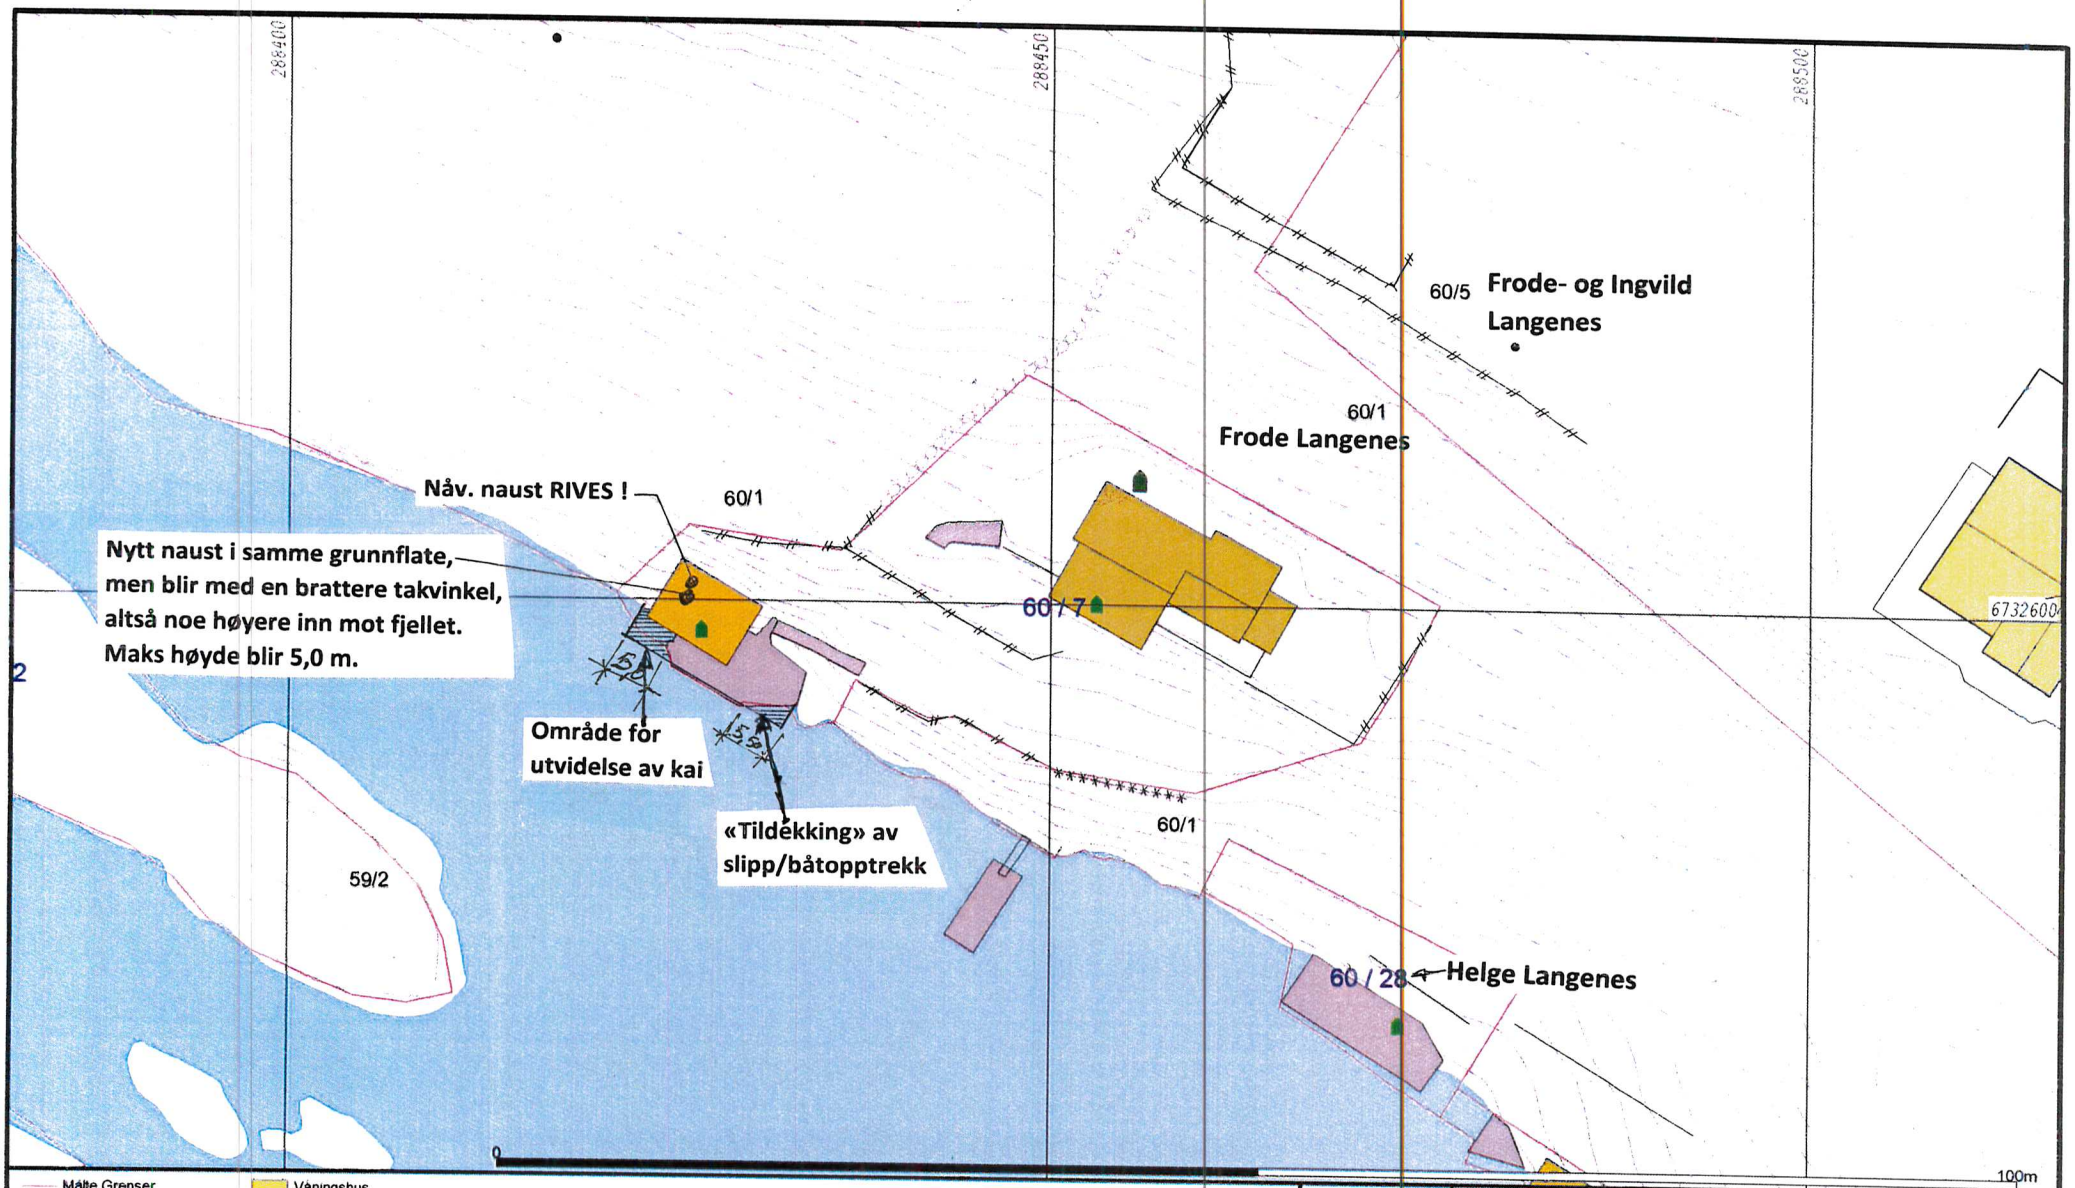
Nåv. naust RIVES !
Nytt naust i samme grunnflate,
men blir med en brattere takvinkel,
altså noe høyere inn mot fjellet.
Maks høyde blir 5,0 m.
Område for
utvidelse av kai
«Tildekking» av
slipp/båtopptrekk
60/1
60/5
Frode- og Ingvild
Langenes
60/1
Frode Langenes
60/7
60/1
59/2
60/28
Helge Langenes
6732600
100m
Målte Grenser
Registrerte Grenser
Udefinert grenser
Terrengmålte grense
Konstruert grensepunkt
Bolig
Bustad m/leilighet
Våningshus
Større bustader
Hytte/feriehus
Garasje/uthus
Industri/lager
Andre bygg
Beliggenhet og høyder må oppfattes som orienterende.
Koordinatsystem: UTM(EUREF89) - SONE 32 (EPSG:32632)
Høydesystem: (EPSG:)
Alver kommune
Kart og Oppmåling
Grunnkart.
Dato: 2020.07.13
Sign: SSO
G.nr. 60, b.nr. 7.
N
Målestokk
1:500