


Fra: printer@frydenlund.cloud
Sendt: onsdag 14. oktober 2020 12:29
Til: Arnstein Haugland
Vedlegg: 20201014122853913.pdf

Denne e-posten ble sent fra "RNP18C7AC" (MP C2800).

Skanningsdato: 14.10.2020 12:28:53 (+0200) Spørsmål til: printer@frydenlund.cloud

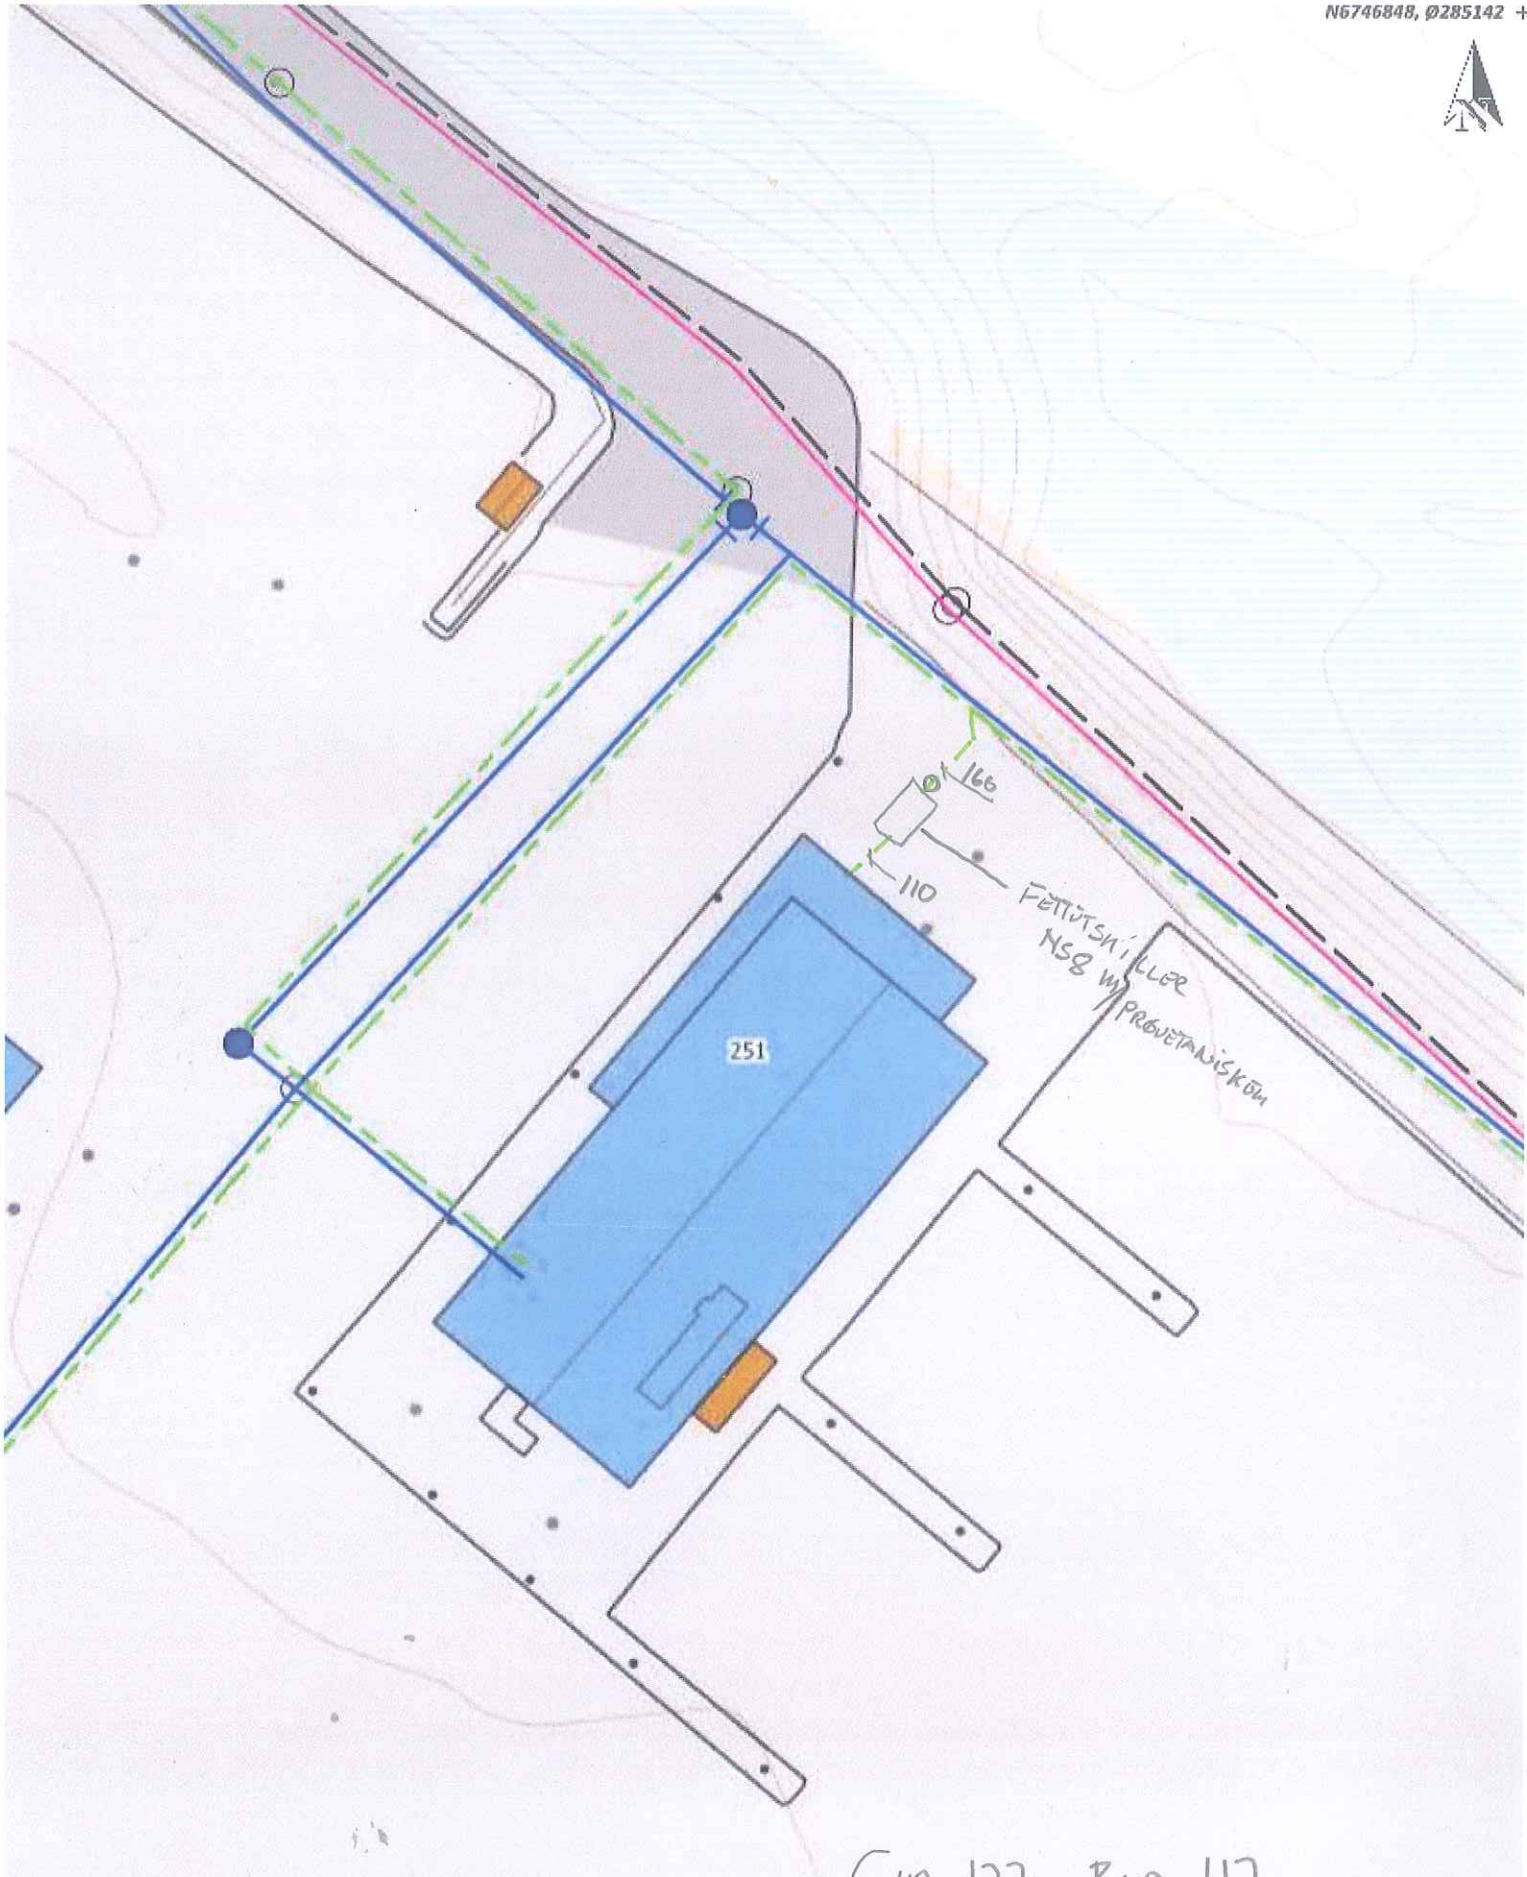

GUR 127 BNR 117

Situationskart -



COMFORT KNARVIK
AS Haugland VVS
Lyngveien 2,
5914 ISDALSTØ
56 35 77 90
knarvik@comfort.as
www.comfort.no



Dato: 08-09-2020

Målestokk: 1:500

