

Totalt privat uteoppholdsareal  
MUA = 125m<sup>2</sup>

Totalt privat uteoppholdsareal  
MUA = 122m<sup>2</sup>

Totalt privat uteoppholdsareal  
MUA = 112m<sup>2</sup>

Totalt privat uteoppholdsareal  
MUA = 115m<sup>2</sup>

Totalt privat uteoppholdsareal  
MUA = 119m<sup>2</sup>


Totalt privat uteoppholdsareal  
MUA = 117m<sup>2</sup>

Totalt privat uteoppholdsareal  
MUA = 107m<sup>2</sup>

Totalt privat uteoppholdsareal  
MUA = 132m<sup>2</sup>

Totalt privat uteoppholdsareal  
MUA = 144m<sup>2</sup>

Totalt privat uteoppholdsareal  
MUA = 177m<sup>2</sup>

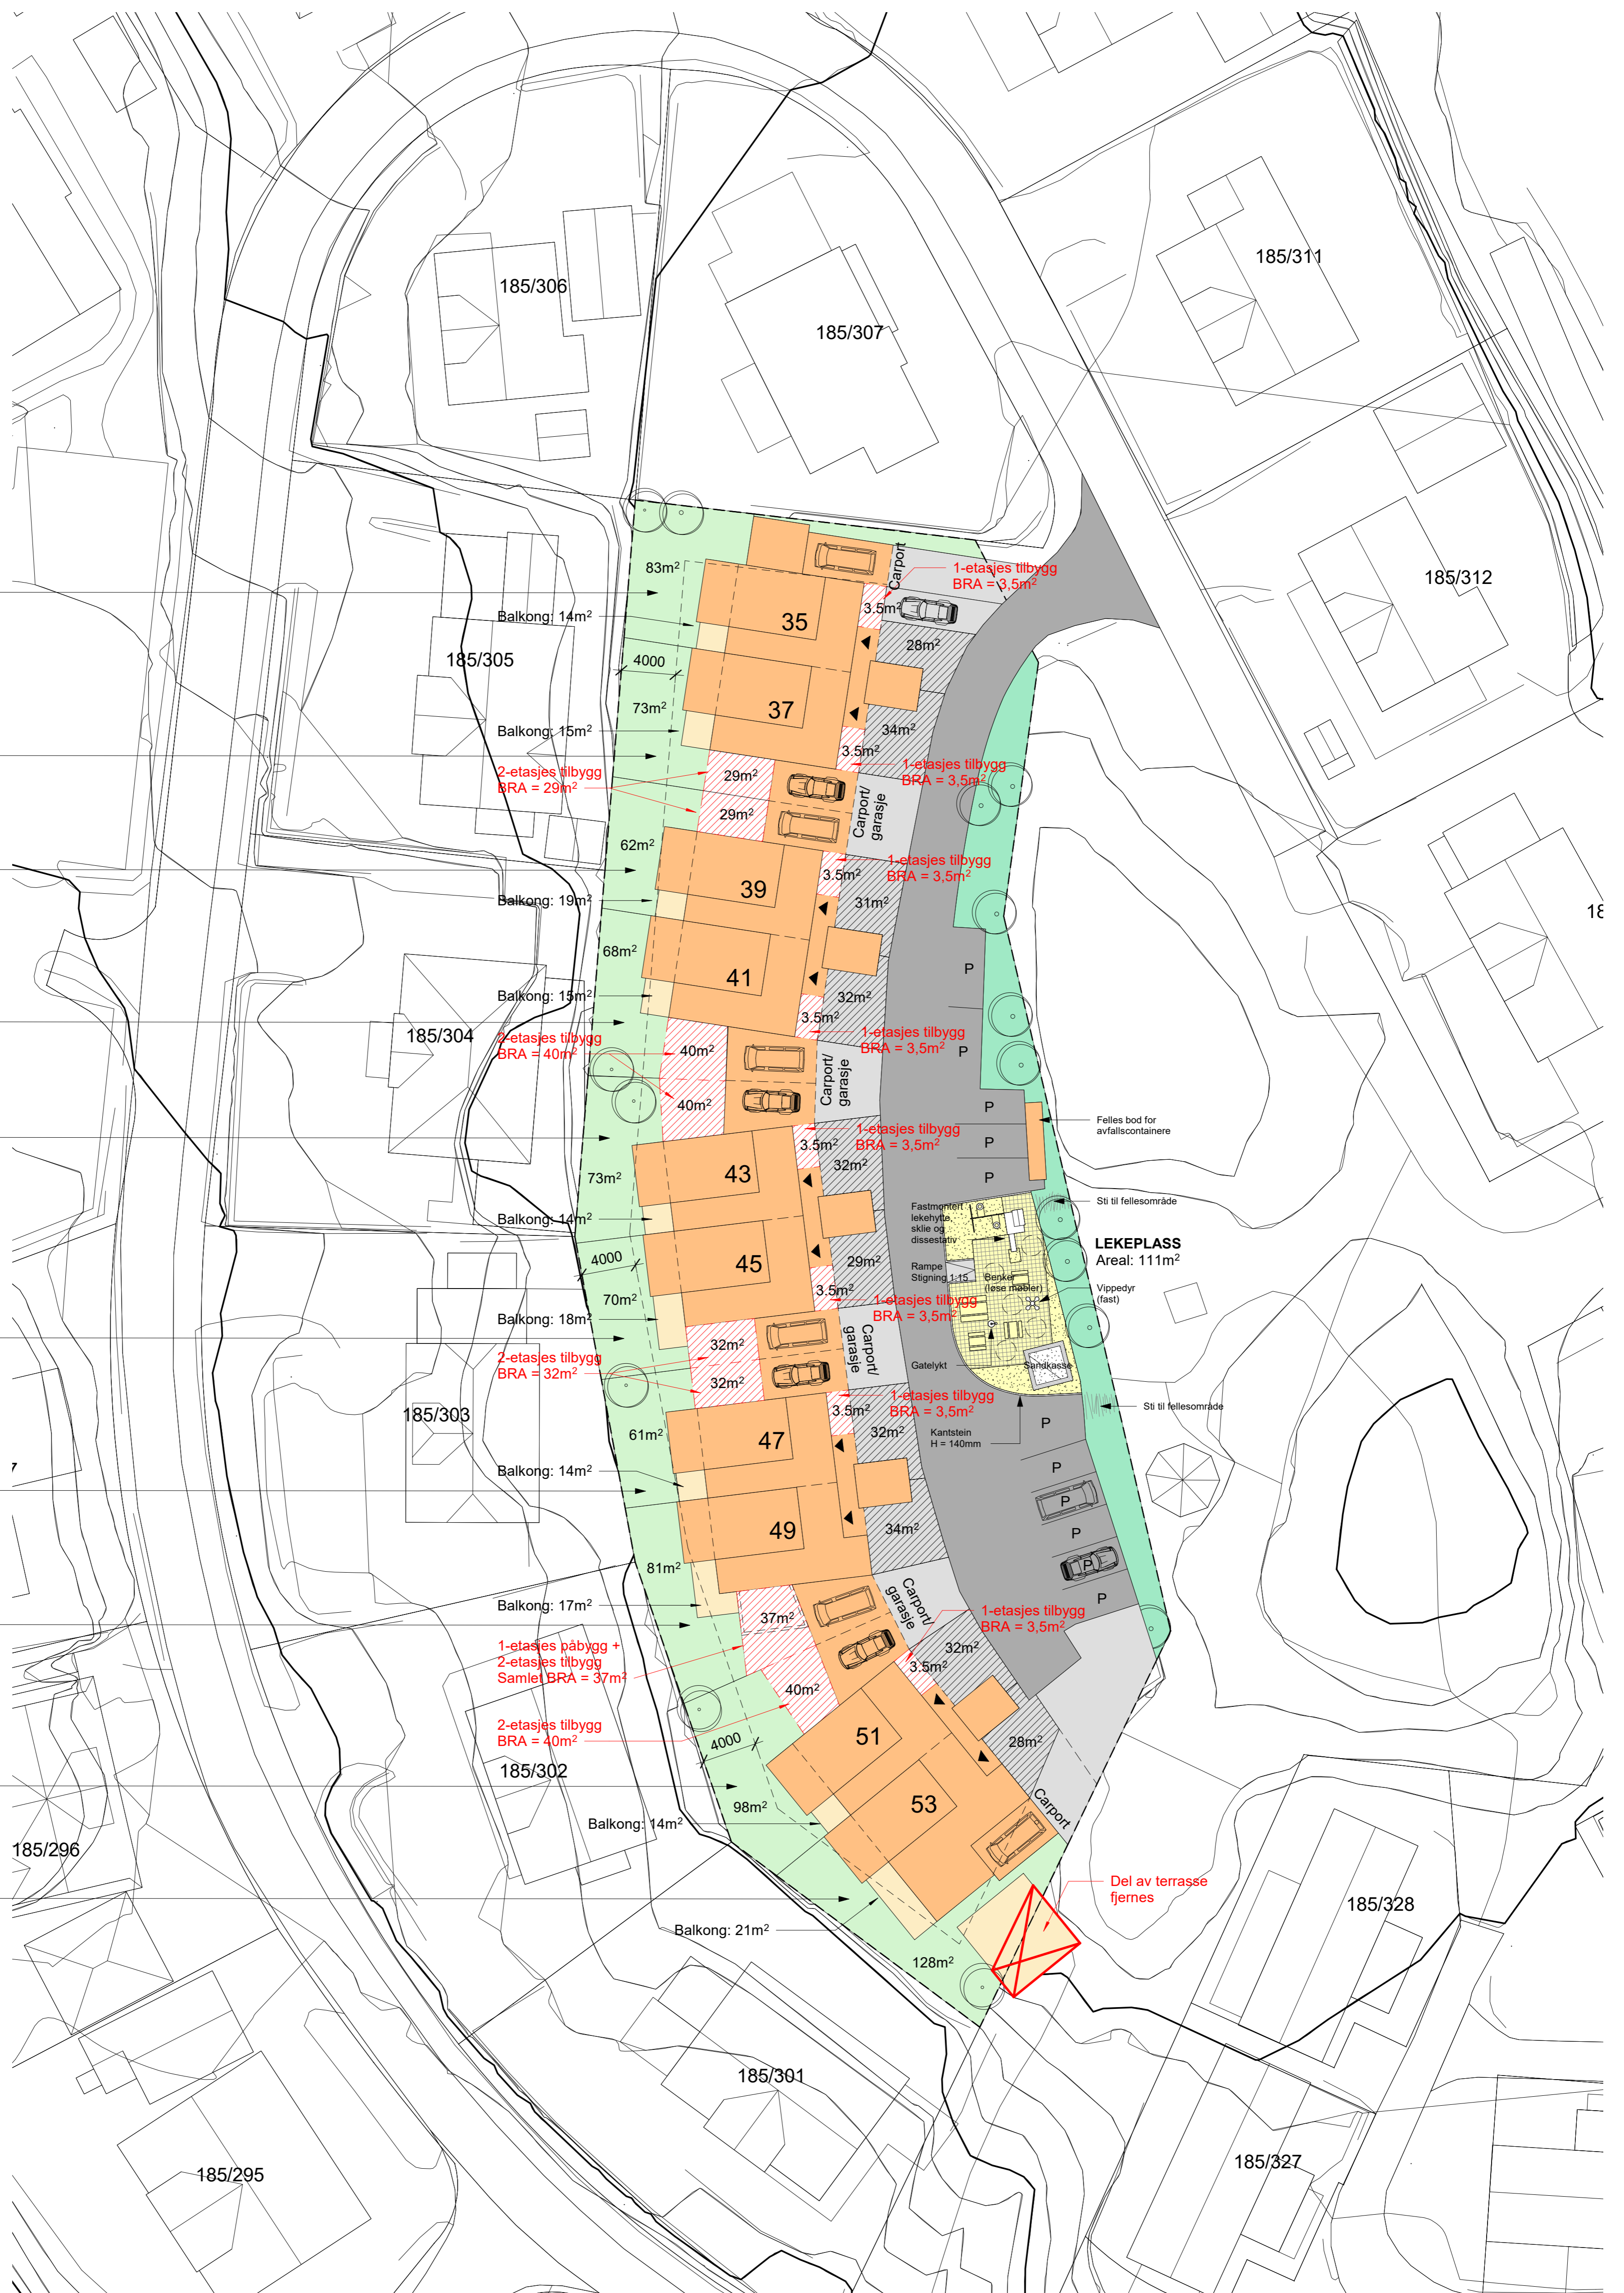

Ekstisterende bebyggelse

Terrasse / Balkong

Eksempel / potensiale ved planendring

Areal som fjernes

Privat uteoppholdsareal

Privat uteoppholdsareal

Veg

Parkering / manøvreringsareal

Felles uteoppholdsareal

Felles uteoppholdsareal, lekeplass (fallsand)

Felles uteoppholdsareal, lekeplass (fallmatter)



REV.	DATA	BESKRIVELSE	TEGN.	KOMM.
Vedlegg til planendring				
PROSJEKTNR.: 15004				
TEKNET AV: MMC/FJC				
KORTE AV: PAC				
ANSVARSBERE: A1				
SKALSTOR: 1:250				
DATO: 19.10.2020				
Ny situasjon				
TEGNINGSNØR: Tomannsboliger - Orresteinen				
A1-002A				
Situasjonsplan - ny situasjon				

ARKITEKTKONTORET  
BØRTVEIT & CARLSEN AS  
HAGELIA 6 0514 ISDALSTØ  
TELEFON 400 41 614  
BOIS@bca.no

FLYTSKISSE: Sameiet Orresteinen  
GPR / BRP: Gr. 185/Br. 319

REVISJON