

**Kartvedlegg til protokoll
for oppmålingsforretning**

Alver Kommune

N

Eigedom
424/103

Saks nr
202016678


Oppdragnr

Rekvirent
Alver Kommune

Forretningsdato
15/10/2020

Landmålar
Kjell Rune Standal

Målestokk 1:100

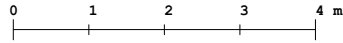

Beskriving/avtalar:

