

**Kartvedlegg til protokoll  
for oppmålingsforretning**

Alver Kommune



Eigedom  
424/103

Saks nr  
202016678


Oppdragnr

Rekvirent  
Alver Kommune

Forretningsdato  
15/10/2020

Landmålar  
Kjell Rune Standal

Målestokk 1:100

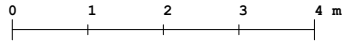

Beskriving/avtalar:

