

Reguleringsplan

Bebyggelse og anlegg (PBL § 12-5, nr. 1)

- Boligbebyggelse - fritliggende småhusbebyggelse
- Barnehage
- Renovasjonsanlegg
- Lekeplass

Samferdselsanlegg og teknisk infrastruktur (PBL § 12-5, nr. 2)

- Kjøreveg
- Fortau
- Annen veggrunn - tekniske anlegg
- Parkeringsplasser

Grønnstruktur (PBL § 12-5, nr. 3)

- Grønnstruktur
- Turdrag
- Vegetasjonsskjerm

Hensynssoner (PBL § 12-6)


- Frisikt
- Hensynssoner (PBL § 12-6)
- Gul sone iht. T-1442

Linjesymbol

- Plangrense
- Formålsgrense
- Regulert tomtegrense
- Byggsgrense
- Omriss av eksisterende beb. som inngår i planen
- Bebyggelse som forutsettes fjernet
- Regulert senterlinje
- Frisiktlinje i veikryss
- Sikringsgrense
- Sløygrense

c. + 22 Planeringshøyde

KARTGRUNNLAG EUREF 89 SONE 32
 MALESTOKK 1:1000
 ARKFORMAT A3
 DATO: 04.06.2019

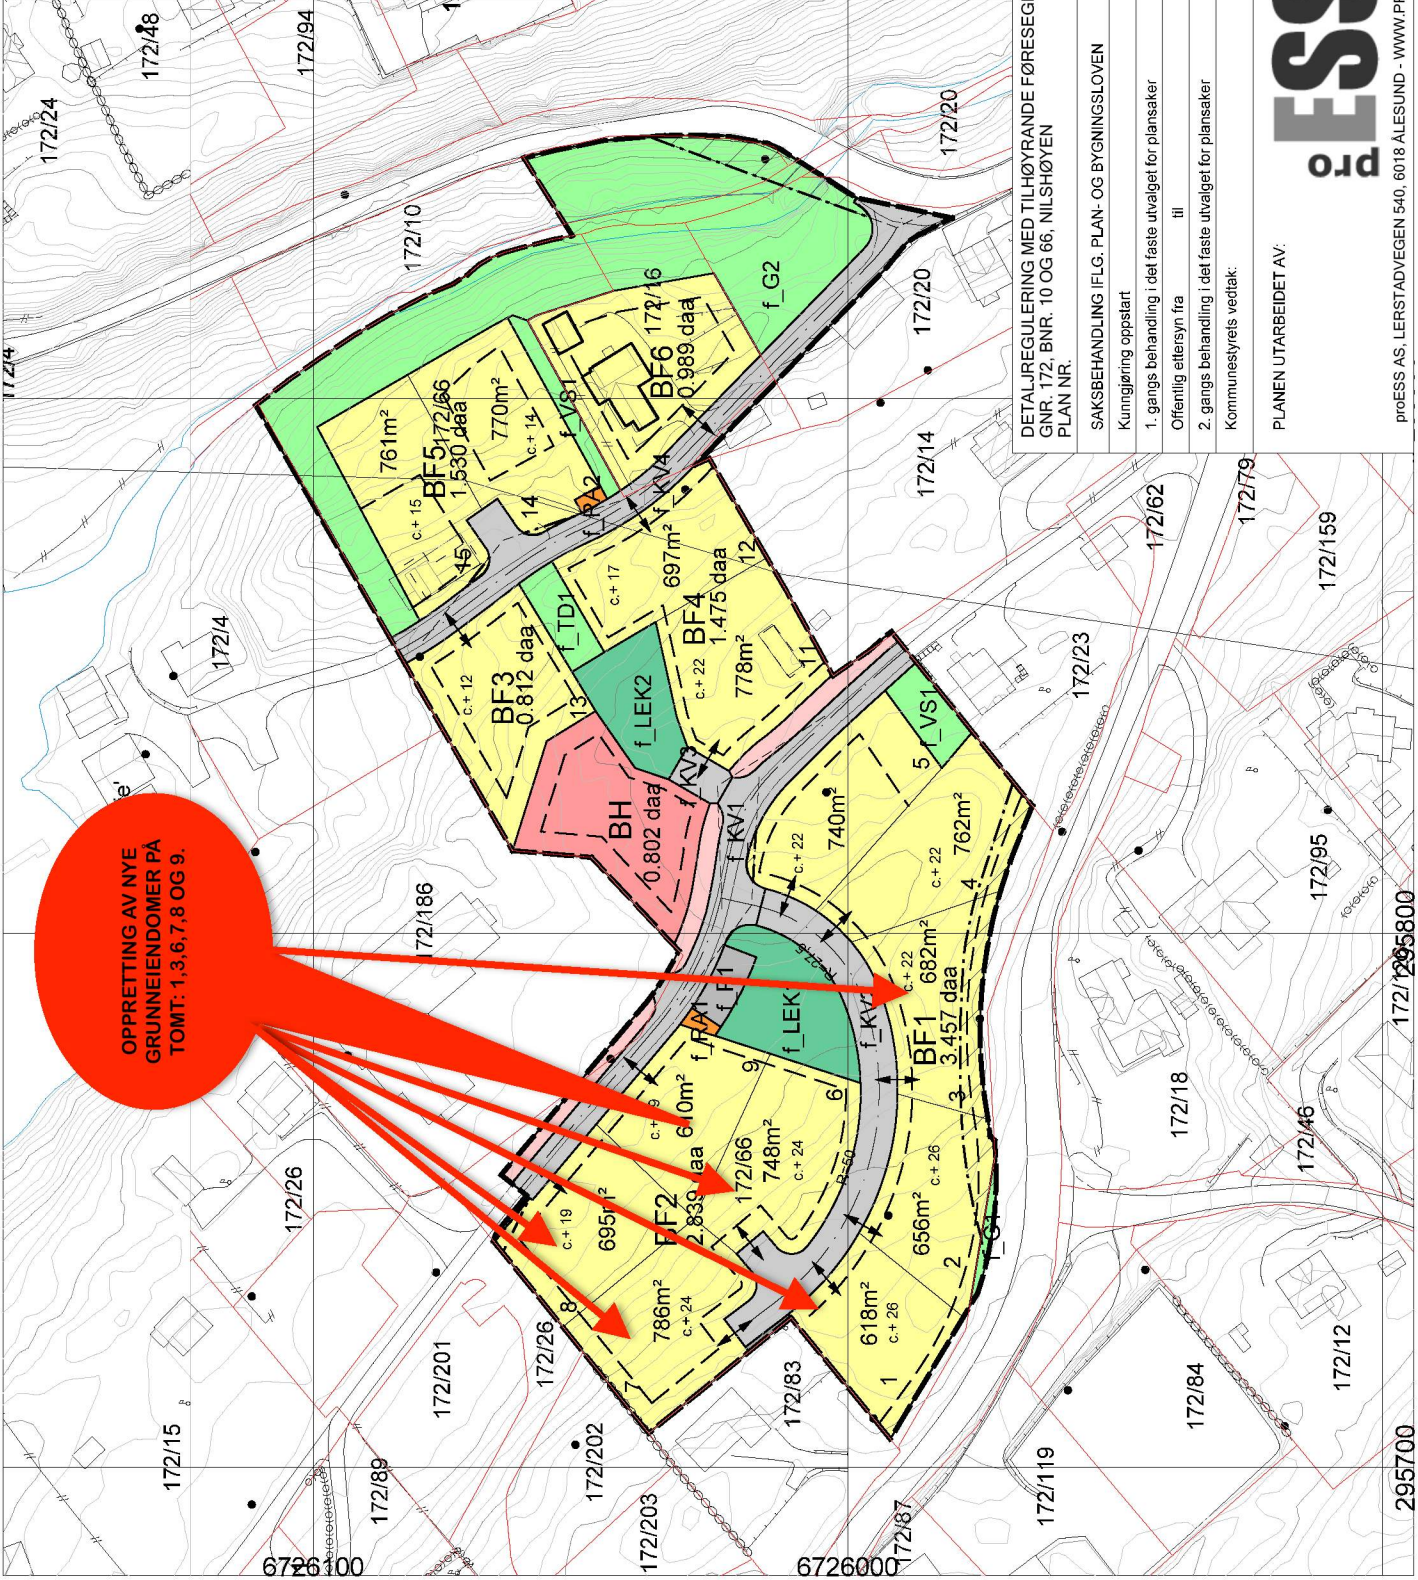

**OPPRETNING AV NYE
 GRUNNEIENDOMER PÅ
 TOMT: 1, 3, 6, 7, 8 OG 9.**

MINDRE ENDRING

DETALJREGULERING MED TILHØYRANDE FØRESEGNER FOR LINDAS KOMMUNE
 GNR. 172_BNR. 10 OG 66, NILSHØYEN
 PLAN NR.

SAKSBEHANDLING IFLG. PLAN- OG BYGNINGSLOVEN	SAKSNR.	DATO	SIGN.
Kunngjøring oppstart			
1. gangs behandling i det faste utvalget for plansaker			
Offentlig ettersyn fra			
til			
2. gangs behandling i det faste utvalget for plansaker			
Kommunesynets vedtak:			

PLANEN UTARBEIDET AV:

proESS AS, LERSTADVEGEN 540, 6018 ÅLESUND - WWW.PROESS.NO POST@PROESS.NO

8227 001