

Hoplandsvegen

Inspeksjonsbunn
Sandfilter

31.2 m

105

25.6 m

22.8 m

17.9 m

SP110

Minimale anlegg

Stoppelbunn

10.6 m

5.8 m

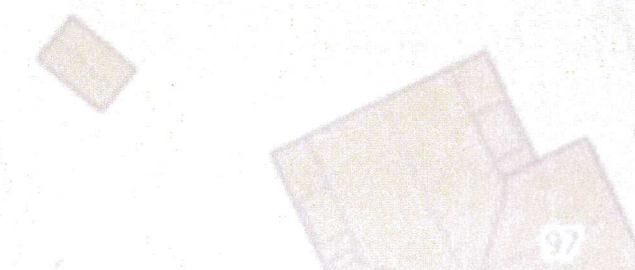
VL 32

VL 32

95

103

Tidligere eks

Situasjonskart - 315/14 Skjelvik 	NHdigi.no 	Dato: 19-10-2020 Målestokk: 1:500 
---	---	---