


D1

28.07.2020

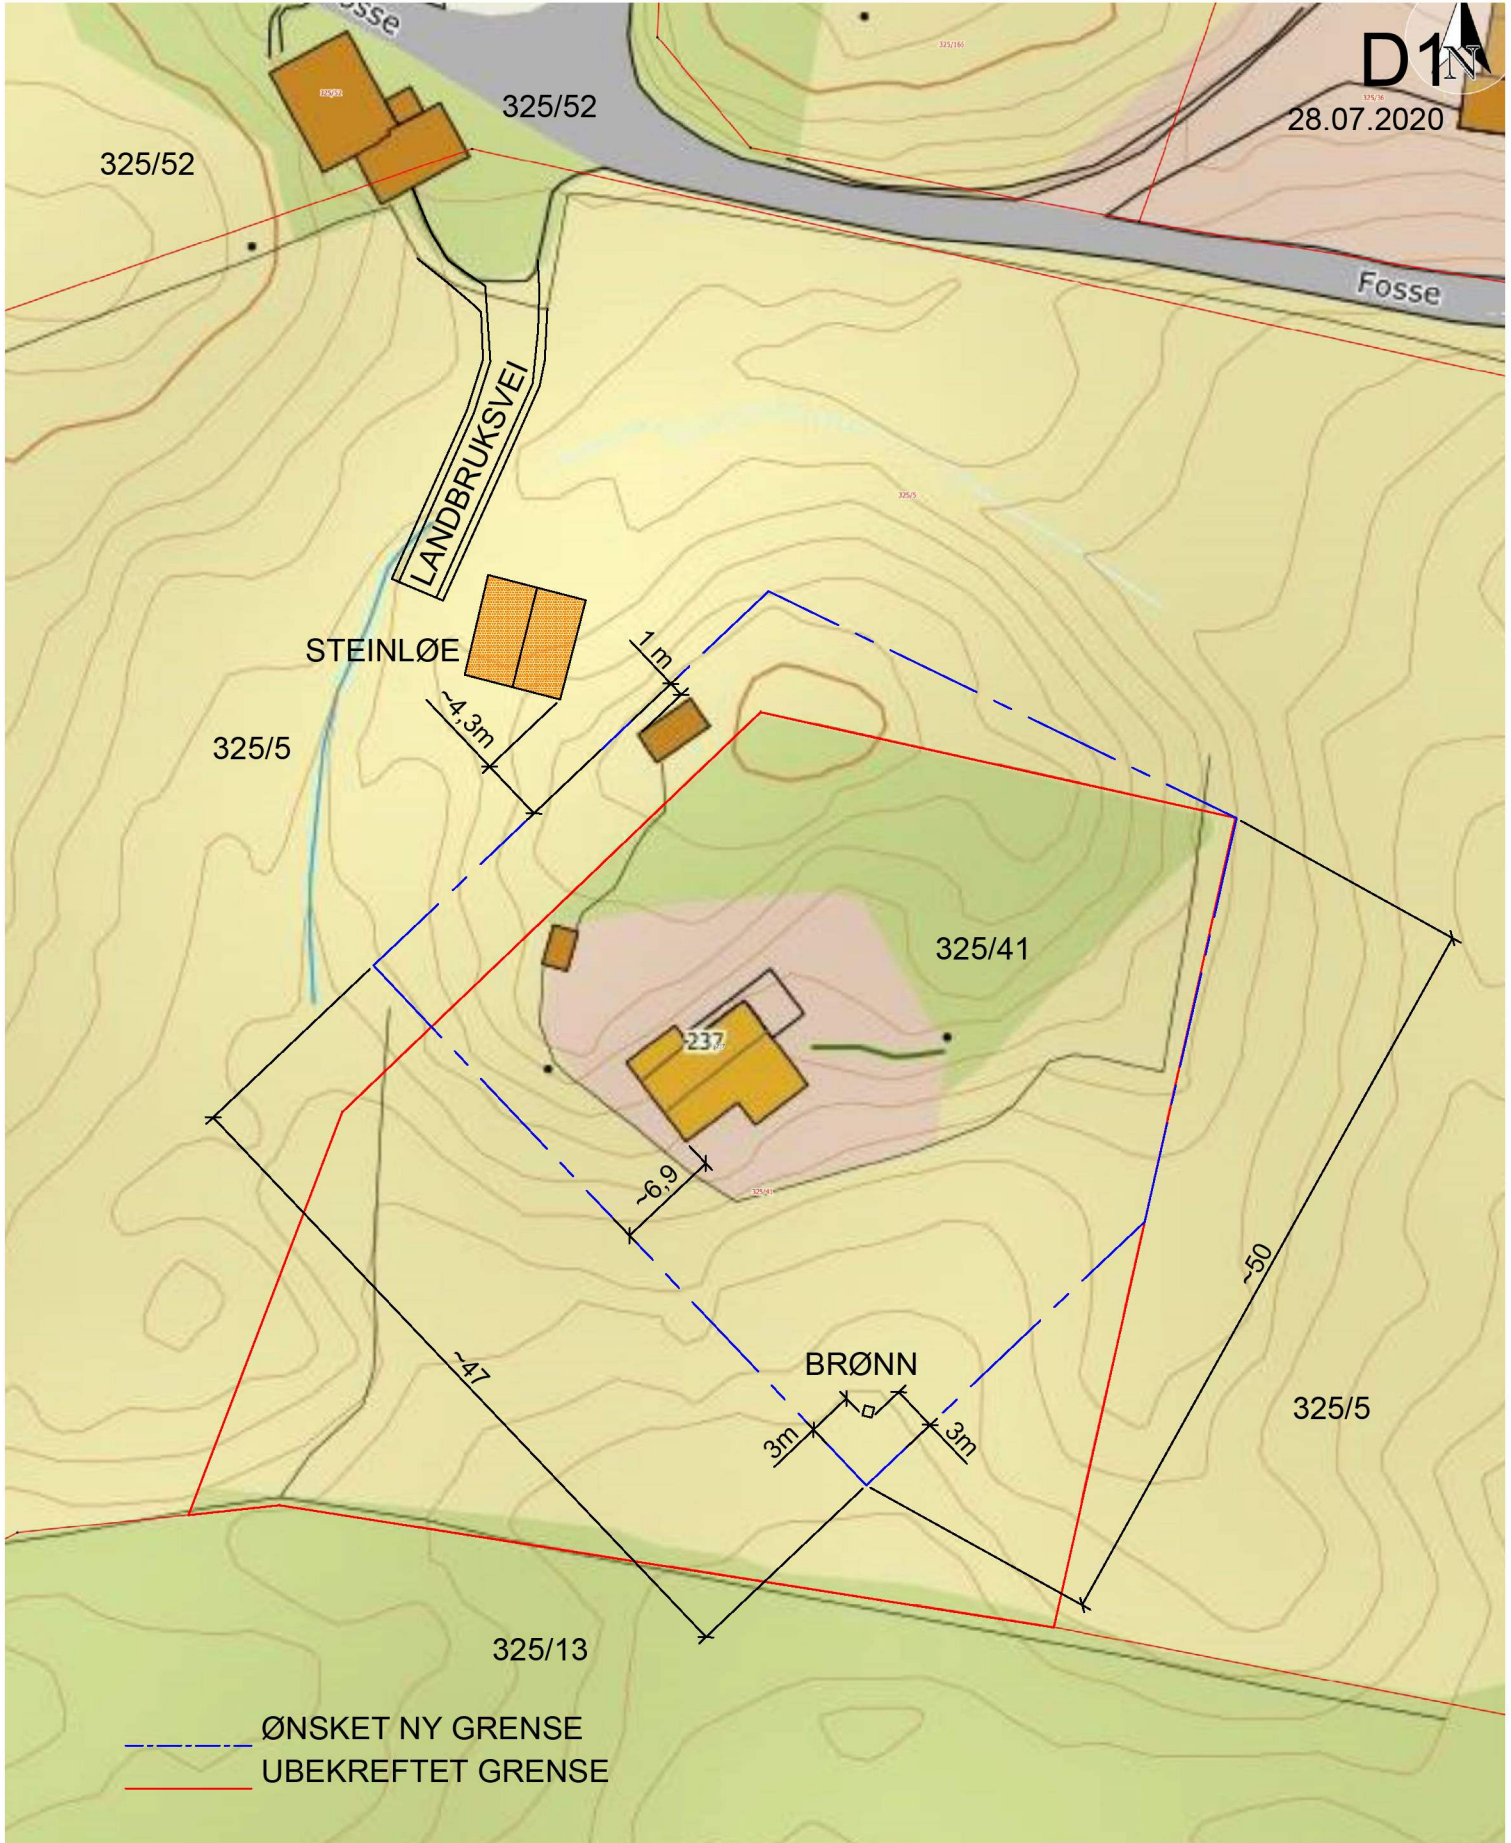

ØNSKET NY GRENSE
UBEKREFTET GRENSE

Situasjonskart - Svenshaug
Grensejustering

Nhdigi.no

Dato: 28-07-2020

Målestokk: 1:500

15m