


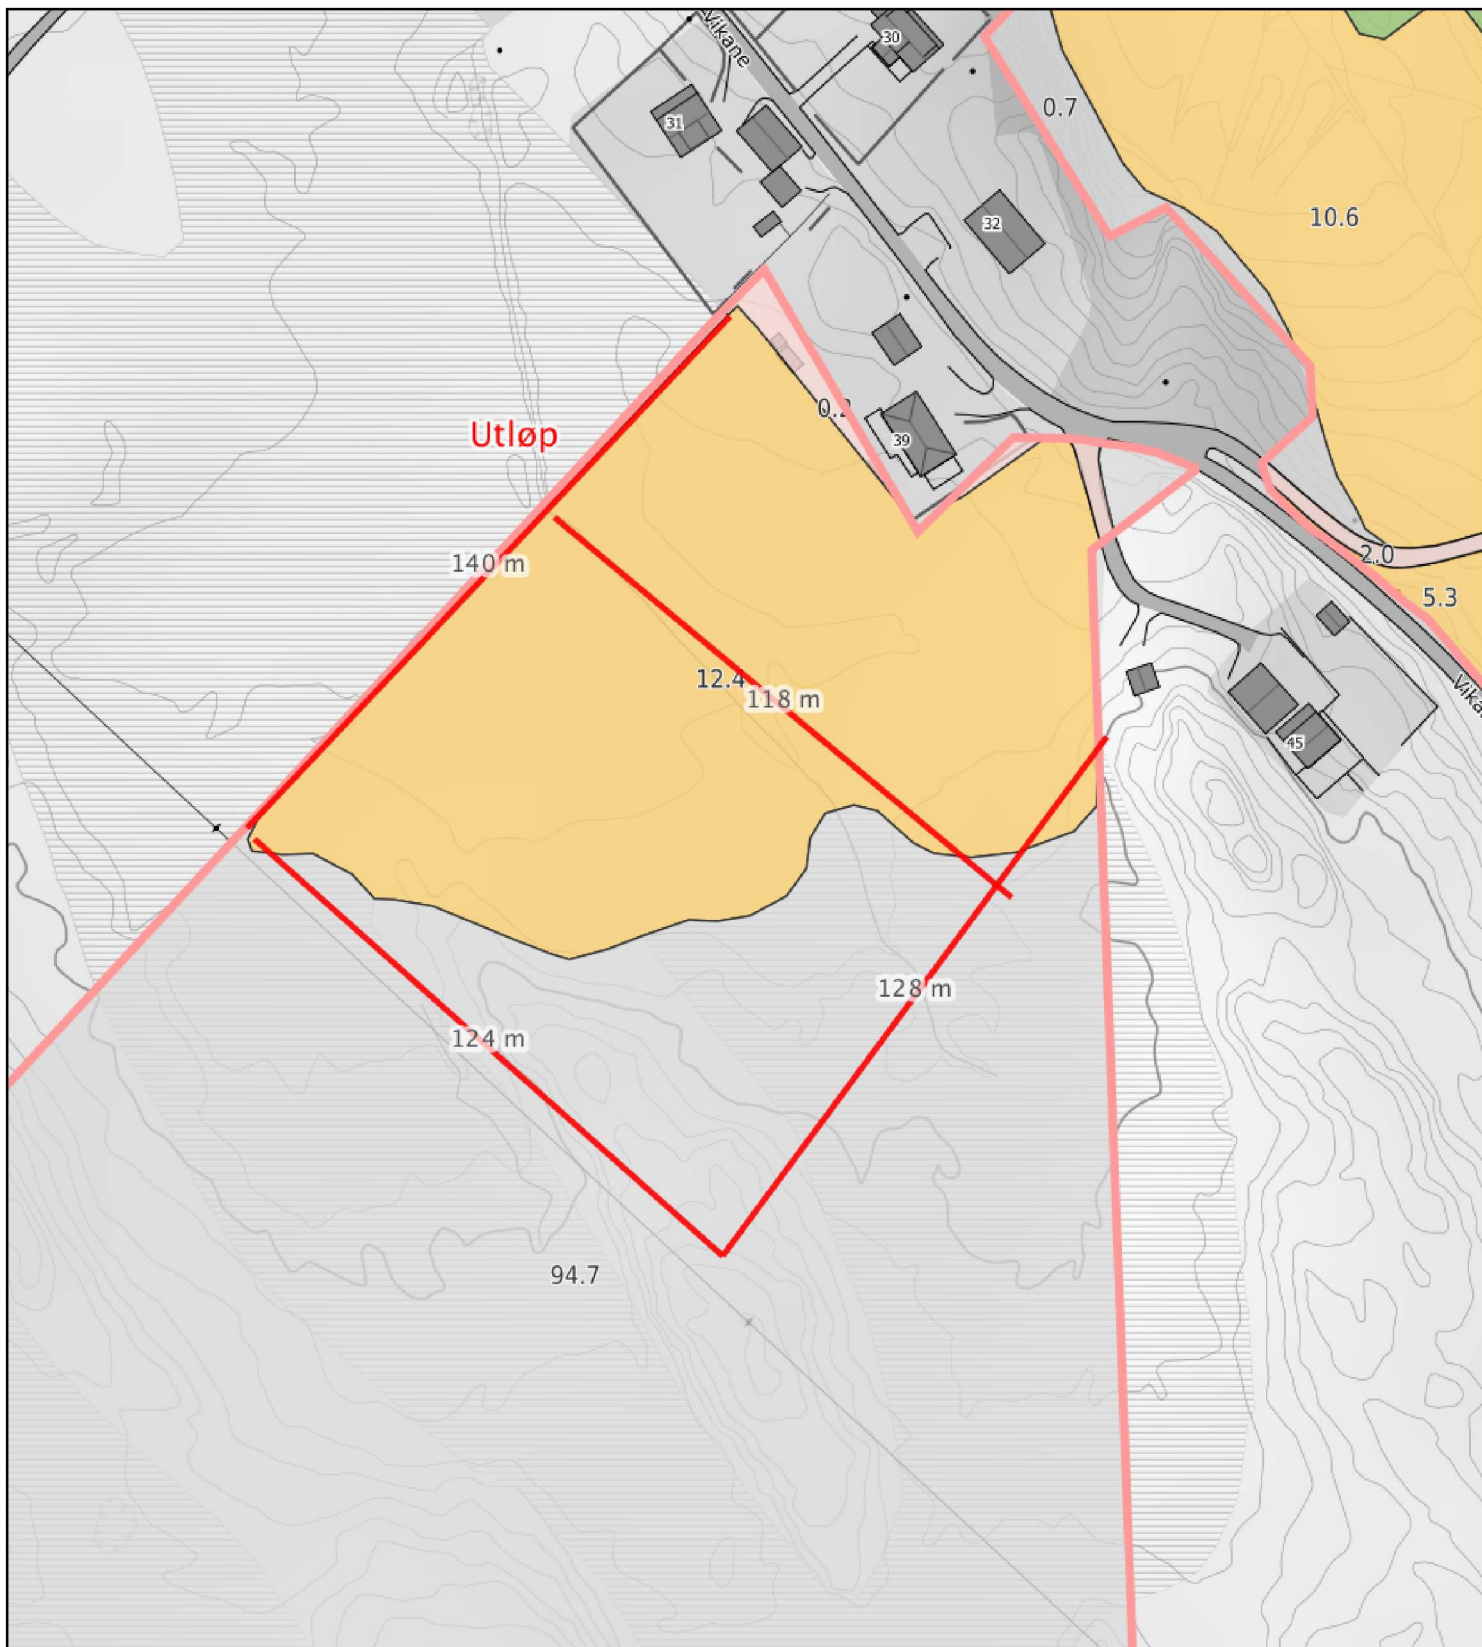

0 10 20 30m

Målestokk 1: 1500 ved A4 utskrift

Utskriftsdato: 21.10.2020 00:53

Eiendomsdata verifisert: 16.10.2020 21:17

GÅRDSKART 4632-141/4/0

Tilknyttede grunneiendommer:
141/4/0

Markslag (AR5) 7 klasser

TEGNFORKLARING

	Fulldyrka jord
	Overflatedyrka jord
	Innmarksbeite
	Produktiv skog *
	Annet markslag
	Bebygd, samf., vann, bre
	Ikke kartlagt
	Sum

AREALTALL (DEKAR)

39.9	
0.3	
0.0	40.2
7.4	7.4
96.7	
3.0	99.7
0.0	0.0
147.3	147.3

* Produktiv skog er skog på fastmark og myr med skogbonitet lav eller bedre.

Kartet viser valgt type gårdskart for eiendommen man har søkt på. I tillegg vises bakgrunnskart for gjenkjennelse. Arealstatistikken viser arealer i dekar for alle teiger på eiendommen. Det kan forekomme avrundingsforskjeller i arealtallene.

Ajourføringsbehov meldes til kommunen.

— Arealressursgrenser

□ Eiendomsgrenser

● Driftssenterpunkt



NIBIO

NORSK INSTITUTT FOR
BIOØKONOMI