



Aud Irene Tolleshaug
Hesthaugen 151
5936 MANGER

Referanser:
Dykkar:
Vår: 20/16955 - 20/67045


Saksbehandlar:
Anngunn Marie Gullbrå
anngunn.gullbra@alver.kommune.no

Dato:
23.10.2020

Melding om bygning som er unntatt søknadsplikt - oppføring av garasje/uthus gbnr 445/381 Manger nedre

Kommunen har registrert ferdig oppsatt garasje/uthus i matrikkelen etter opplysningar frå innsendt melding frå deg.

Garasjen er plassert ca i kart (fasadeliv) og bygningsopplysningane er registrert i bygningsdelen i matrikkelen. BYA (bebygd areal) er ikkje oppgitt, men estimert. Bygget er registrert med peikar til seksjon nr 1.

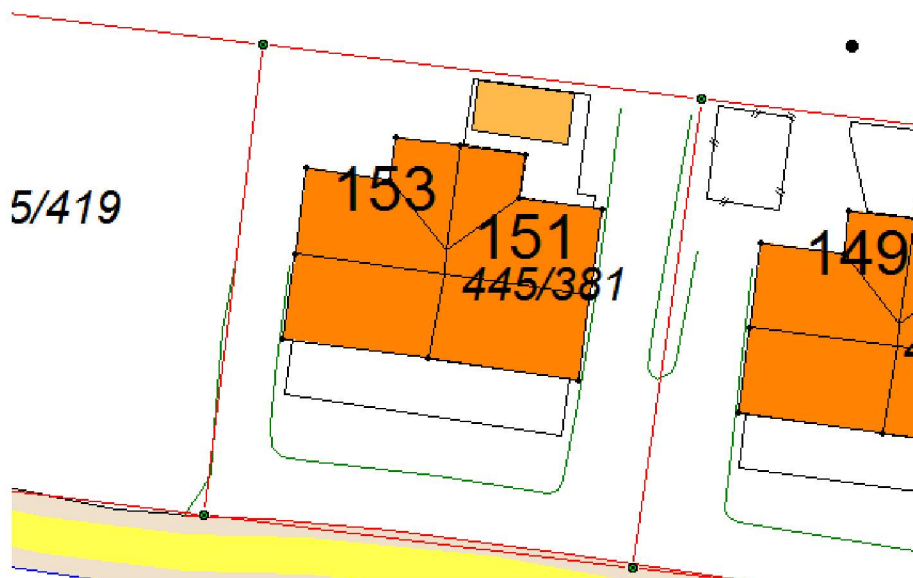

Ved denne registreringa av bygg/tilbygg utan søknadsplikt etter Pbl §20-5 i kart og matrikkel, er det ikkje vurdert om oppsett bygg/ tilbygg oppfyller vilkåra til fritak frå søknadsplikt.

Vedlagt er matrikkelrapport som viser kva opplysningar som er registrert om bygget/tilbygget.

Med vennleg helsing
Alver kommune, Kart og oppmåling

Anngunn Marie Gullbrå
avdelingsingeniør

Dette dokumentet er elektronisk godkjent og har difor ingen signatur.

Vedlegg:

445-381-garasje-uthus

Mottakarar:

Aud Irene Tolleshaug
Ottar Sigfred Tolleshaug

Hesthaugen 151
Hesthaugen 41

5936 MANGER
5936 MANGER