



Eiendomsgrenser

- Middels - høy nøyaktighet
- Vannkant
- Mindre nøyaktig
- Lite nøyaktig
- Skissenøyaktighet eller uviss
- - - Omtvistet grense
- - - Vegkant
- - - Fiktiv grenselinje
- - - Teigdelelinje
- - - Punktfeste

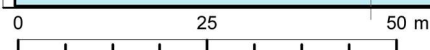

Målestokk 1:1000
Dato: 26.8.2020

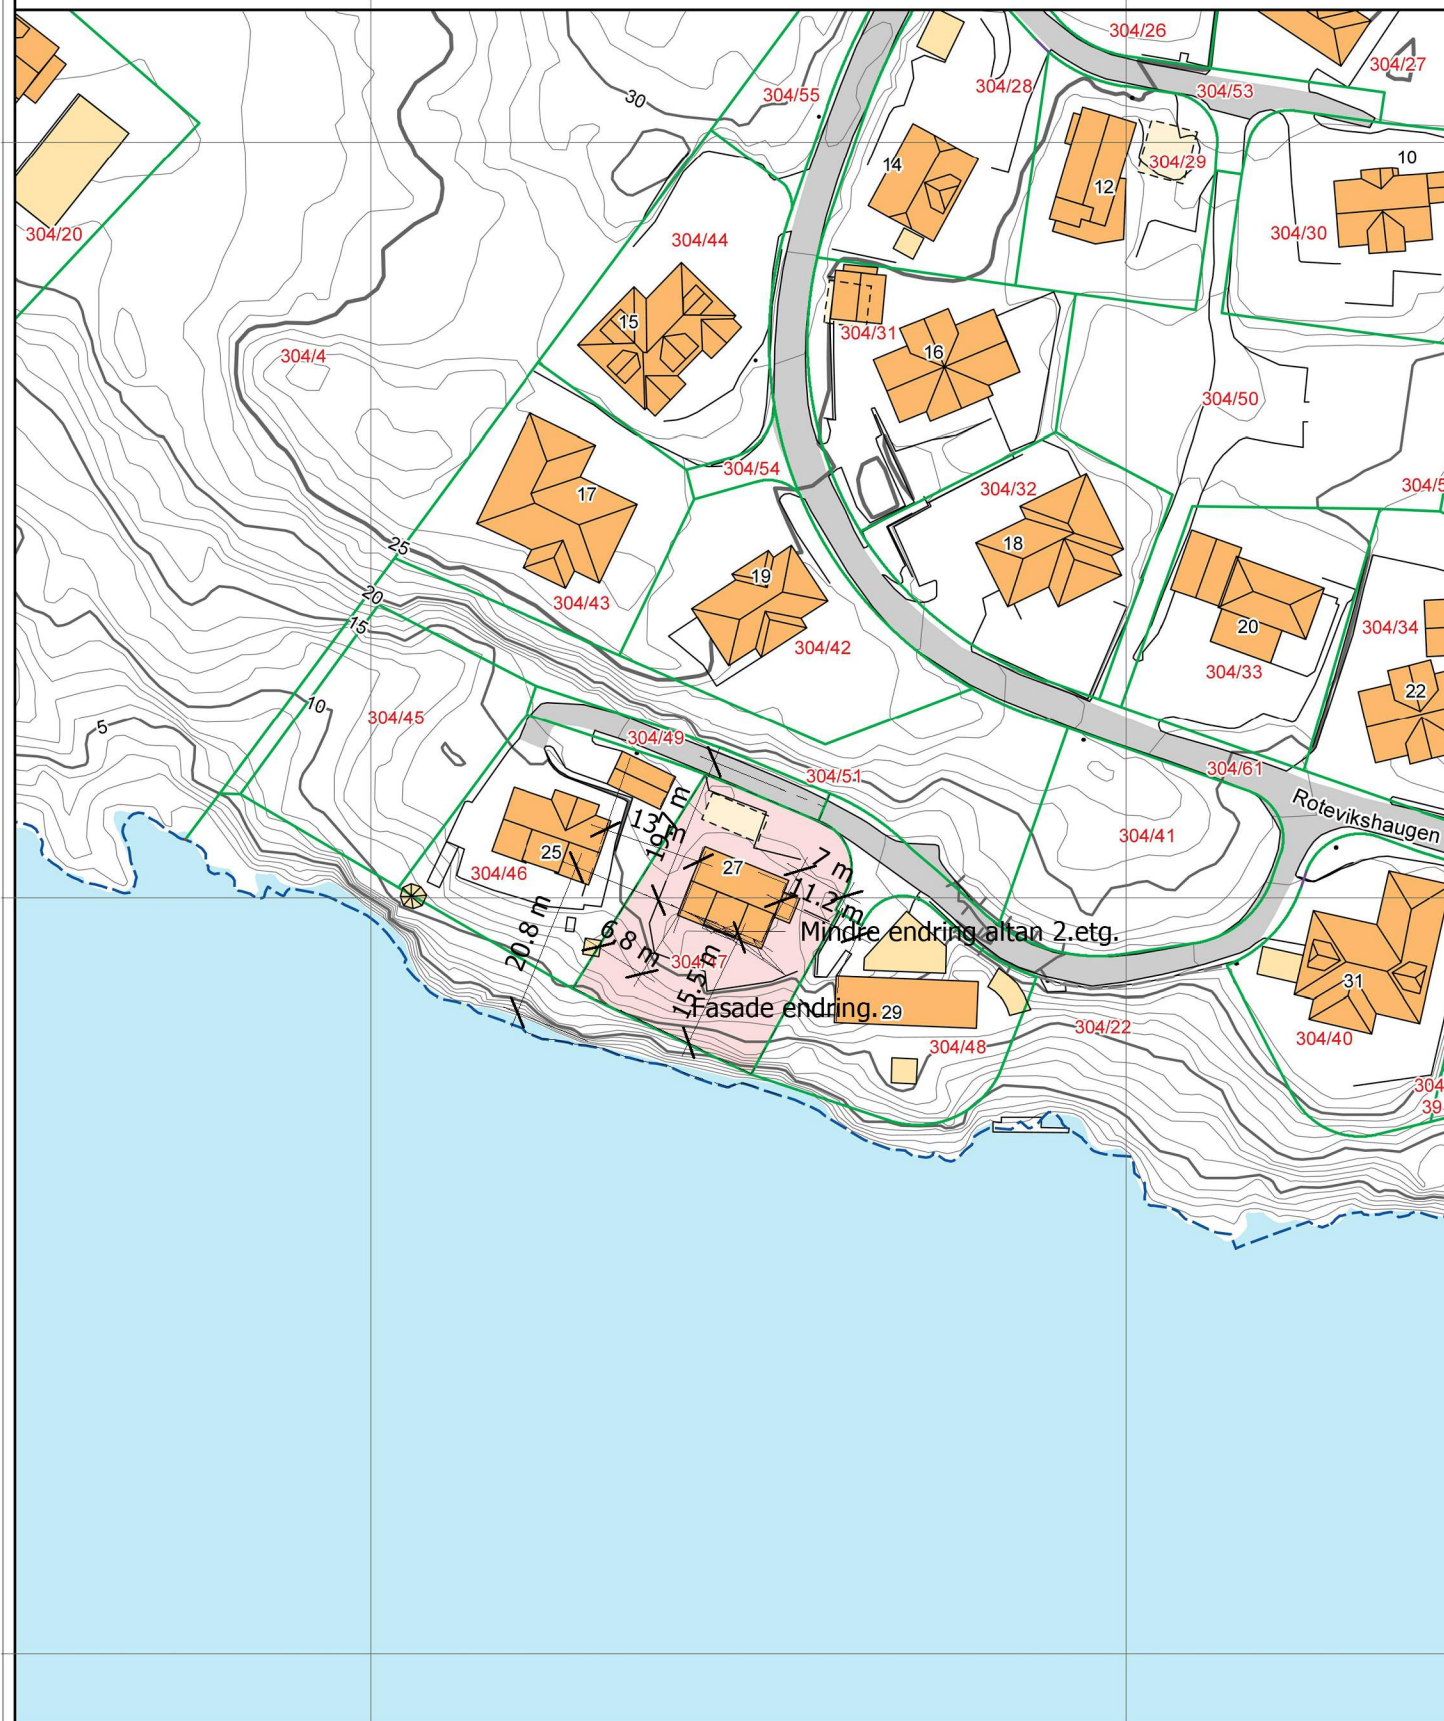

Kartgrunnlag: Geovekst - 8193
Det tas forbehold om feil og mangler i kartet.
Kartet kan ikke benyttes i byggesaksbehandling.

ing. asbjørn danielsen as

RÅDGIVENDE INGENIØRER I BYGGTEKNIKK

Fabrikkgaten 5, 5059 Bergen E-post: asbjorn@asdaniel.no Tlf: 900 73 123

TILTAKSHAVER:

Mona Røsseland og Tjalve Morken

PROSJEKT:

Rotevikshaugen 27

TEGNINGSTITTEL:

Basiskart

STATUS TEGNING:

Byggemeldings teikning.

MÅLESTOKK:

1:500 A3

DATE: 7.10.20

TEGNET AV: Koma

EGENKONTROLL:

UAVHENGIG KON:

PROSJEKT NR:

1783

TEGNING NR:

55

REVISJON: