



Eivind Hordvik  
Olsvollvegen 116  
5938 SÆBØVÅGEN

Referanser:  
Dykkar:  
Vår: 20/17011 - 20/67290


Saksbehandlar:  
Anngunn Marie Gullbrå  
anngunn.gullbra@alver.kommune.no

Dato:  
23.10.2020

## Melding om bygning som er unntatt søknadsplikt - gbnr 474/5 Olsvoll

Kommunen har registrert ferdig oppsatt bygg for foring av villsau i matrikkelen etter opplysningar i innsendt melding frå deg.

Bygget er plassert ca i kart ( fasadeliv) og bygningsopplysningane er registrert i bygningsdelen i matrikkelen. Då det går fram at dette er eit ope foringsbygg, skal det ikkje reknast BRA ( innvendig bruksareal). I matrikkelen er det registrert 30 m2 BYA. ( bebygd areal).

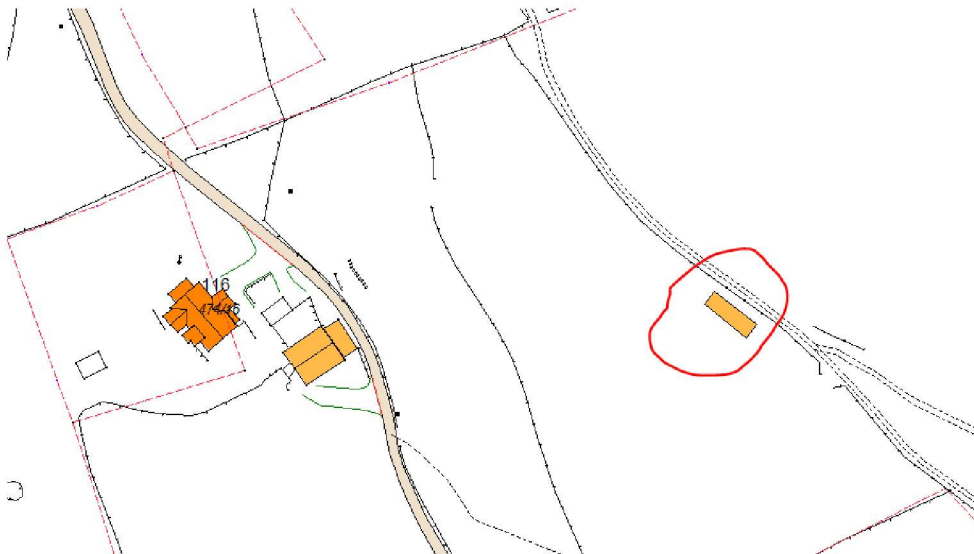

Ved denne registreringa av bygg/tilbygg utan søknadsplikt etter Pbl §20-5 i kart og matrikkel, er det ikkje vurdert om oppsett bygg/ tilbygg oppfyller vilkåra til fritak frå søknadsplikt.

Med vennleg helsing  
Alver kommune, Kart og oppmåling

Anngunn Marie Gullbrå  
avdelingsingeniør

*Dette dokumentet er elektronisk godkjent og har difor ingen signatur.*

**Mottakarar:**

Eivind Hordvik

Olsvollvegen 116

5938

SÆBØVÅGEN