


N6728091, Ø306685 +

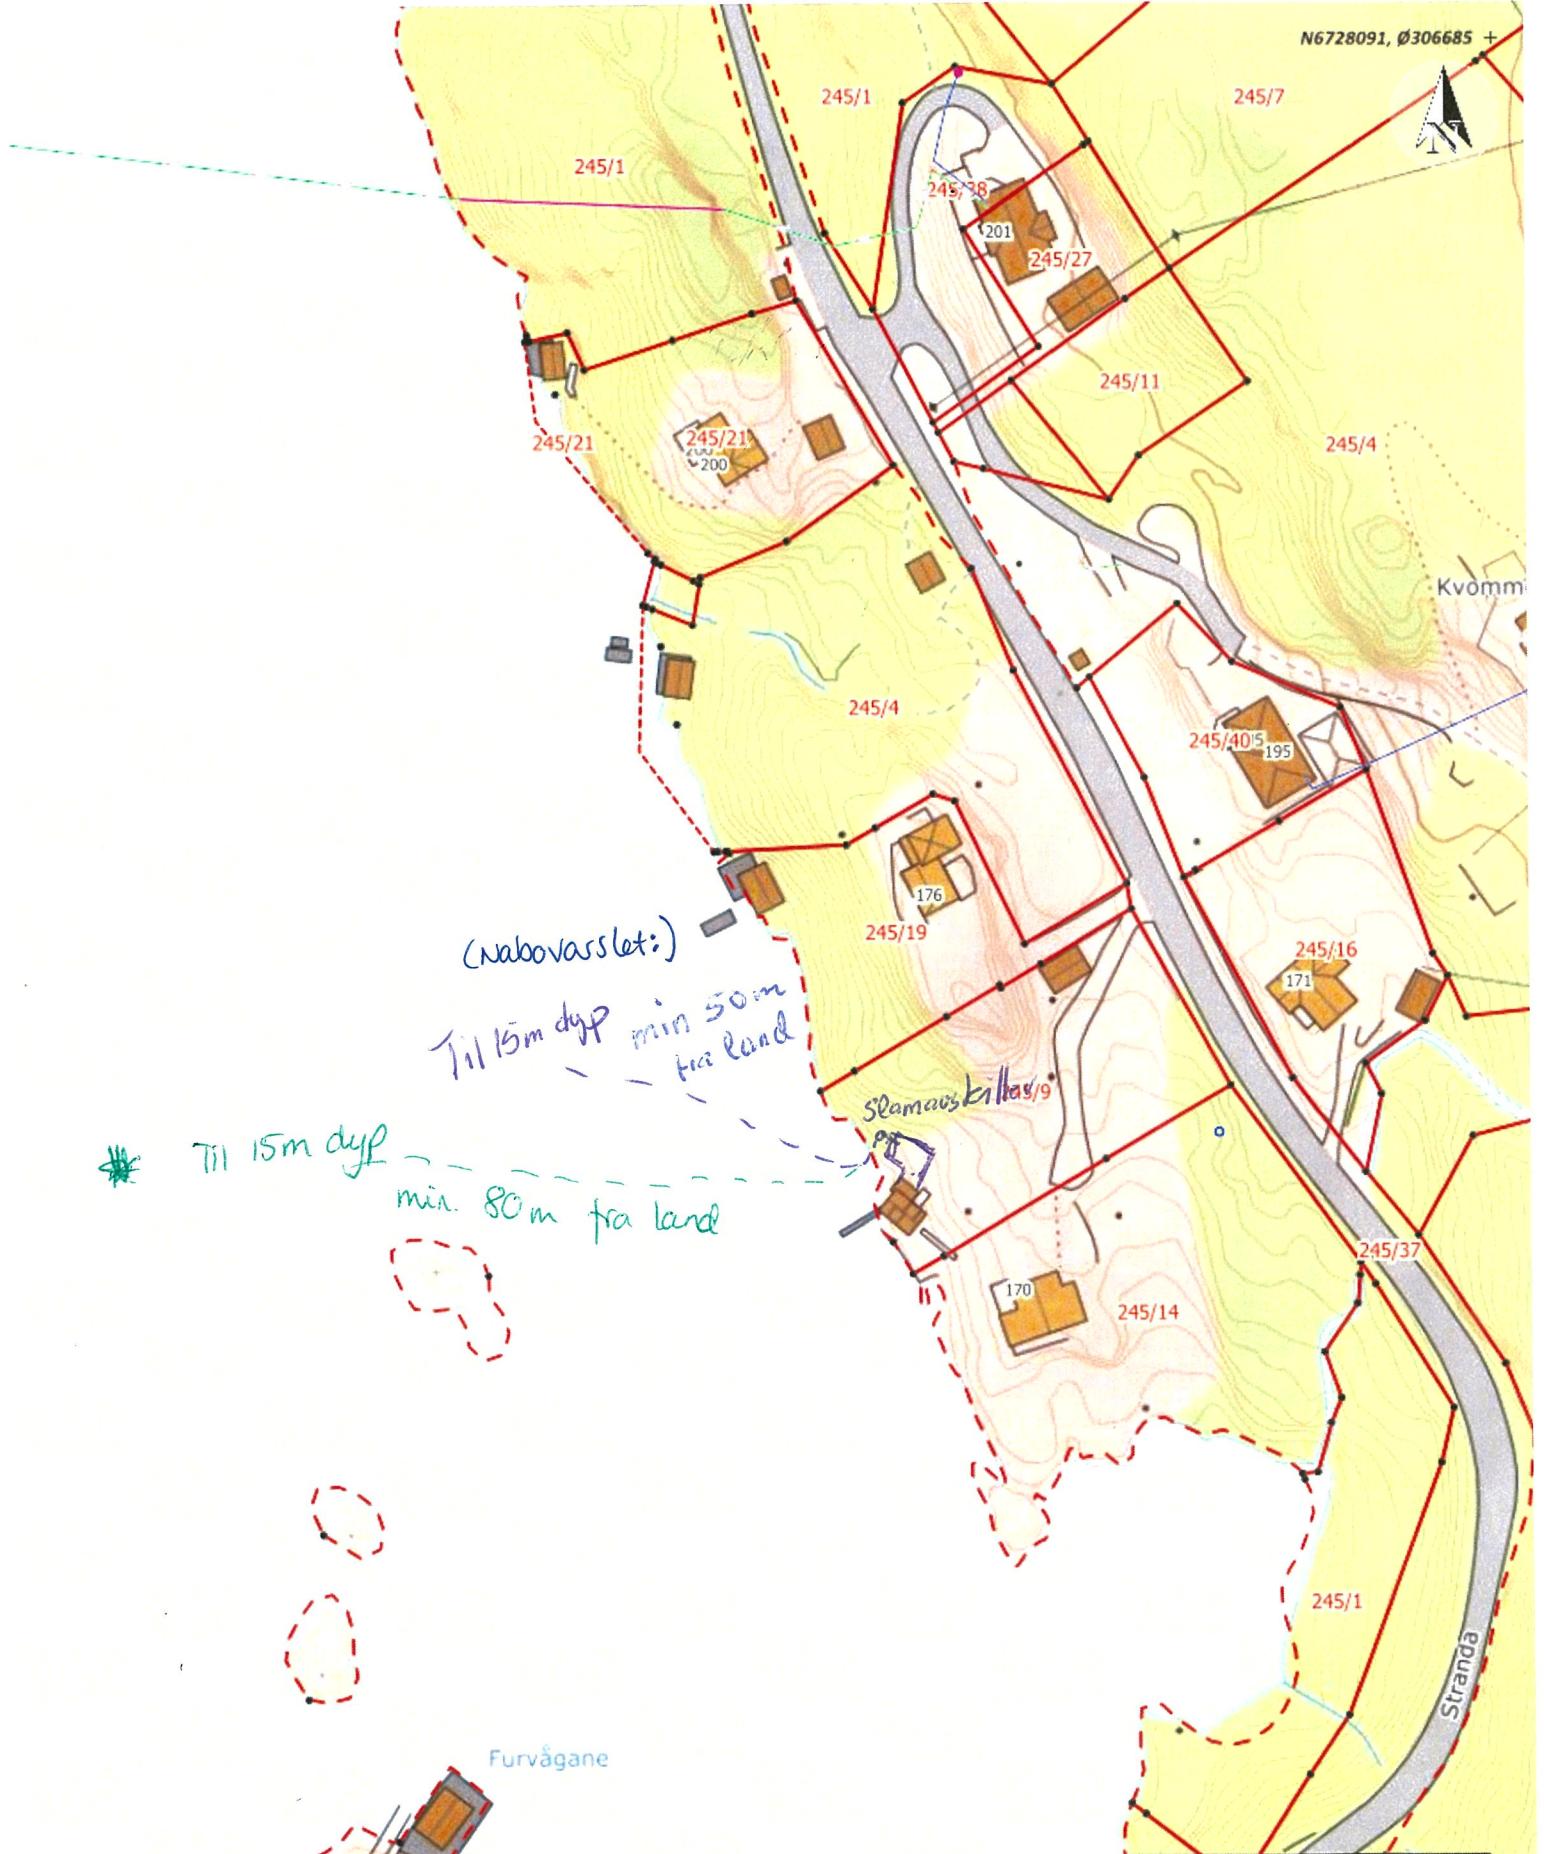

Situasjonskart -

245/9

**NHdigi.no**

Dato: 31-07-2020

Målestokk: 1:1 250



+ N6727732, Ø306435

Data fra Kartverket, Norge Digitalt og Nordhordland digitalt