



ALVER
KOMMUNE

Richard Tangen
Toskavegen 591
5936 MANGER

Referanser:
Dykkar:
Vår: 20/17072 - 20/67937


Saksbehandlar:
Anngunn Marie Gullbrå
anngunn.gullbra@alver.kommune.no

Dato:
27.10.2020

Byggemelding untatt søknad - gbnr 443/79 og 443/81 Toska

Kommunen har registrert ferdig oppsatt vedhus i kartet, etter innsendt melding frå deg.

Bygget er plassert ca i kart (fasadeliv). På grunn av bygget sin karakter, er dette ikkje eit bygg som er registreringsverdig i matrikkelen. Eit registreringsverdig ygg har vanlegvis tette veggjar.

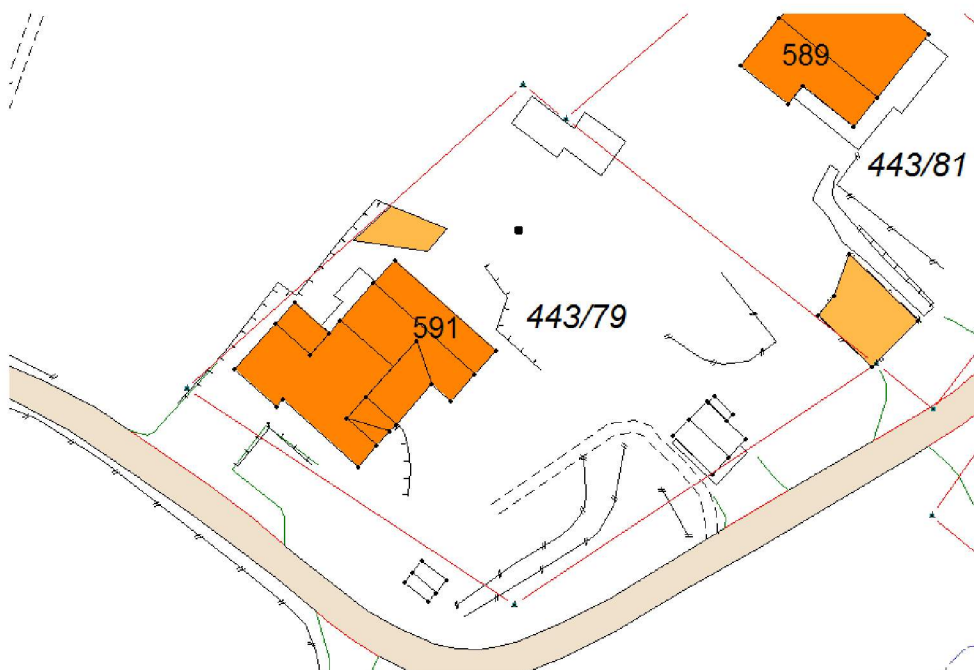

Ved denne registreringa av bygg/tilbygg utan søknadsplikt etter Pbl §20-5 i kart og matrikkel, er det ikkje vurdert om oppsett bygg/ tilbygg oppfyller vilkåra til fritak frå søknadsplikt.

Med vennleg helsing
Alver kommune, Kart og oppmåling

Anngunn Marie Gullbrå
avdelingsingeniør

Dette dokumentet er elektronisk godkjent og har difor ingen signatur.

Mottakarar:

Laurits Klimek
Richard Tangen

Bakkedalen 34 B
Toskavegen 591

5225	NESTTUN
5936	MANGER