



Richard Tangen
Toskavegen 591
5936 MANGER

Referanser:
Dykkar:
Vår: 20/17074 - 20/67956


Saksbehandlar:
Anngunn Marie Gullbrå
anngunn.gullbra@alver.kommune.no

Dato:
27.10.2020

Melding om bygningar som er unntatt søknadsplikt - gbnr 443/79 Toska

Kommunen har registrert ferdig oppsatt uthus/vinterlager i matrikkelen etter opplysningar i innsendt melding frå deg. Uthuset er plassert ca i kart (fasadeliv) og bygningsopplysningane er registrert i bygningsdelen i matrikkelen.

Takoverbygg til bustadhus var ferdig konstruert i kartet. Hønsehuset (som ligg på 443/3) er flytta i kartet. Vedhuset er registrert i kartet som annet bygg, men er ikkje registrert i matrikkelen.

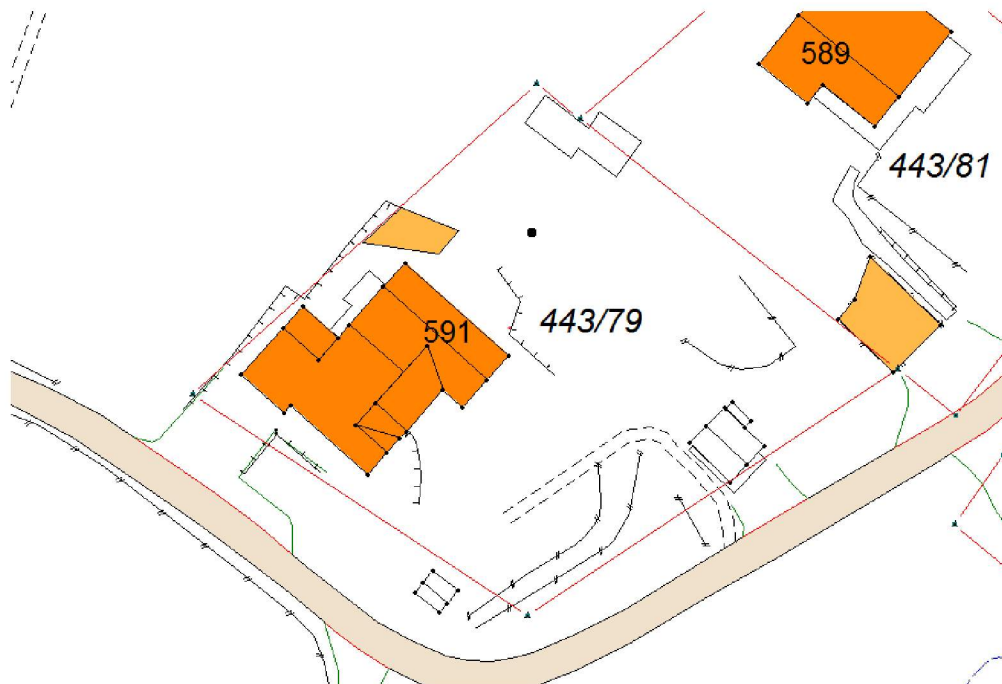

Ved denne registreringa av bygg/tilbygg utan søknadsplikt etter Pbl §20-5 i kart og matrikkel, er det ikkje vurdert om oppsett bygg/ tilbygg oppfyller vilkåra til fritak frå søknadsplikt.

Vedlagt er matrikkelrapport som viser kva opplysningar som er registrert om det eine bygget/tilbygget som er registrert i matrikkelen.

Med vennleg helsing
Alver kommune, Kart og oppmåling

Anngunn Marie Gullbrå
avdelingsingeniør

Dette dokumentet er elektronisk godkjent og har difor ingen signatur.

Vedlegg:

443-79-uthus

Mottakarar:

Kate Klimek

Richard Tangen

Toskavegen 591

Toskavegen 591

5936

5936

MANGER

MANGER