


LOFTSPLAN

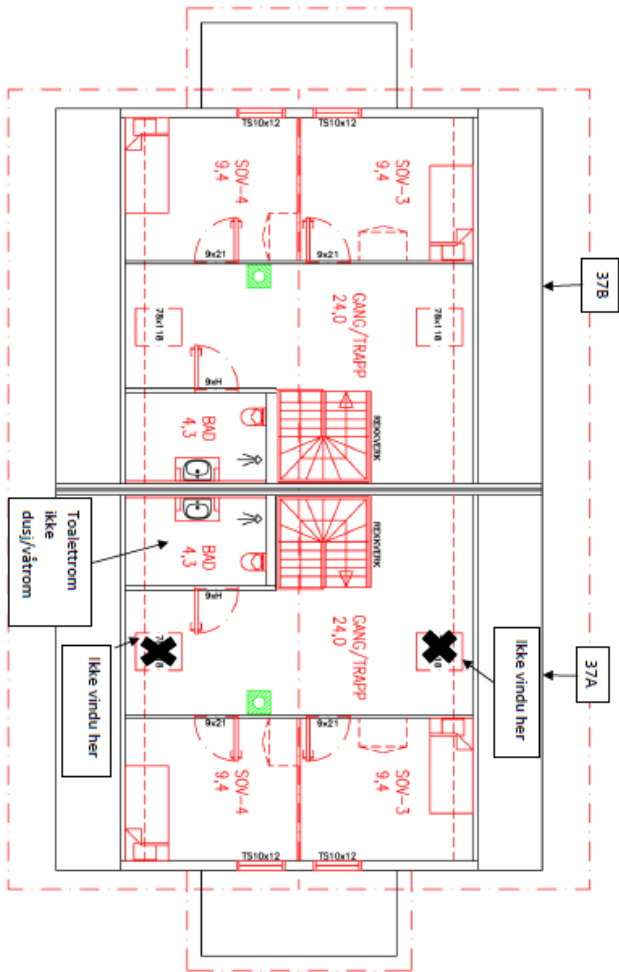

TYPISK SNITT

