

Kommunens saksnr.

20/53169 OG 12174

Nullstill



Søknad om ferdigattest

Pbl § 21-10, SAK10 §§ 8-1 og 8-2

Søknaden gjelder							
Eiendom/ byggested	Gnr.	Bnr.	Festenr.	Seksjonsnr.	Bygningsnr.	Bolignr.	Kommune
	147	33		2			ALVER
	Adresse				Postnr.	Poststed	
	Skarsvegen 559				5911	Alversund	

Ferdigattest	
Tilfredsstillert tiltaket kravene til ferdigattest?	<input checked="" type="checkbox"/> Ja <input type="checkbox"/> Nei Hvis nei, fyll ut informasjonen nedenfor.
Det gjenstår følgende arbeider av mindre vesentlig betydning som vil bli utført innen 14 dager:	Dato
Type arbeider	
Bekreftelse på at disse arbeidene er utført vil være kommunen i hende innen:	Dato

Oppdatert dokumentasjon	
Er det foretatt ikke søknadspliktige endringer/justeringer i forhold til tillatelsen?	
<input type="checkbox"/> Ja <input checked="" type="checkbox"/> Nei	Hvis ja, vedlegg oppdatert situasjonsplan, tegninger eller dokumentasjon som viser hva som er utført.


Sluttrapport for avfall		
Sluttrapport av	Dato	vedlegges søknaden
		Vedlegg nr. K -
Ansvarlig søker forplikter seg til å påse at sluttrapporten blir ajourført og oppbevart.		

Varmesystem			
Energiforsyning		Varmefordeling	
<input type="checkbox"/> Elektrisitet	<input type="checkbox"/> Sol	<input type="checkbox"/> Vannbåren gulvvarme	<input checked="" type="checkbox"/> Ikke relevant
<input type="checkbox"/> Biobrensel	<input type="checkbox"/> Gass	<input type="checkbox"/> Vannbåren radioator	
<input type="checkbox"/> Varmepumpe - luft	<input type="checkbox"/> Olje/parafin	<input type="checkbox"/> Elektriske varmekabler	
<input type="checkbox"/> Varmepumpe - berg/sjø	<input type="checkbox"/> Annet	<input type="checkbox"/> Elektriske panelovner	
<input type="checkbox"/> Fjernvarme/spillvarme		<input type="checkbox"/> Annet	

Erklæring	
<input type="checkbox"/>	Det bekreftes at tilstrekkelig dokumentasjon som grunnlag for driftsfasen er overlevert byggherrens eier

Vedlegg			
Beskrivelse av vedlegg	Gruppe	Nr. fra – til	Ikke relevant
Situasjonsplan, avkjøringsplan	D	1 – 1	<input type="checkbox"/>
Tegninger, plan, snitt, fasade	E	-	<input checked="" type="checkbox"/>
Redegjørelser/kart	F	-	<input checked="" type="checkbox"/>
Gjennomføringsplan	G	1 – 1	<input type="checkbox"/>
Sluttrapport for avfallsplan og miljøsaneringsbeskrivelse	K	-	<input checked="" type="checkbox"/>
Boligspesifikasjon i matrikkelen	H	-	<input checked="" type="checkbox"/>
Uttalelser fra andre offentlige myndigheter	I	-	<input checked="" type="checkbox"/>
Andre vedlegg	Q	-	<input checked="" type="checkbox"/>

Underskrifter					
Ansvarlig søker for tiltaket (for tiltak etter pbl § 20-1)			Tiltakshaver (bare for tiltak uten ansvarlig søker pbl 20-4)		
Foretak Ing. Taule AS			Navn Ivar Andreassen		
Organisasjonsnummer 988103381			Organisasjonsnummer		
Kontaktperson Karl Atle Taule		Telefon	Kontaktperson		Telefon
		Mobiltelefon 90866010			Mobiltelefon 41420967
E-post atle@ing-taule.no			E-post slave2pc@gmail.com		
Dato 29/10-20		Underskrift Karl Atle Taule	Dato		Underskrift Ivar Andreassen
Gjentas med blokkbokstaver Karl Atle Taule			Gjentas med blokkbokstaver Ivar Andreassen		

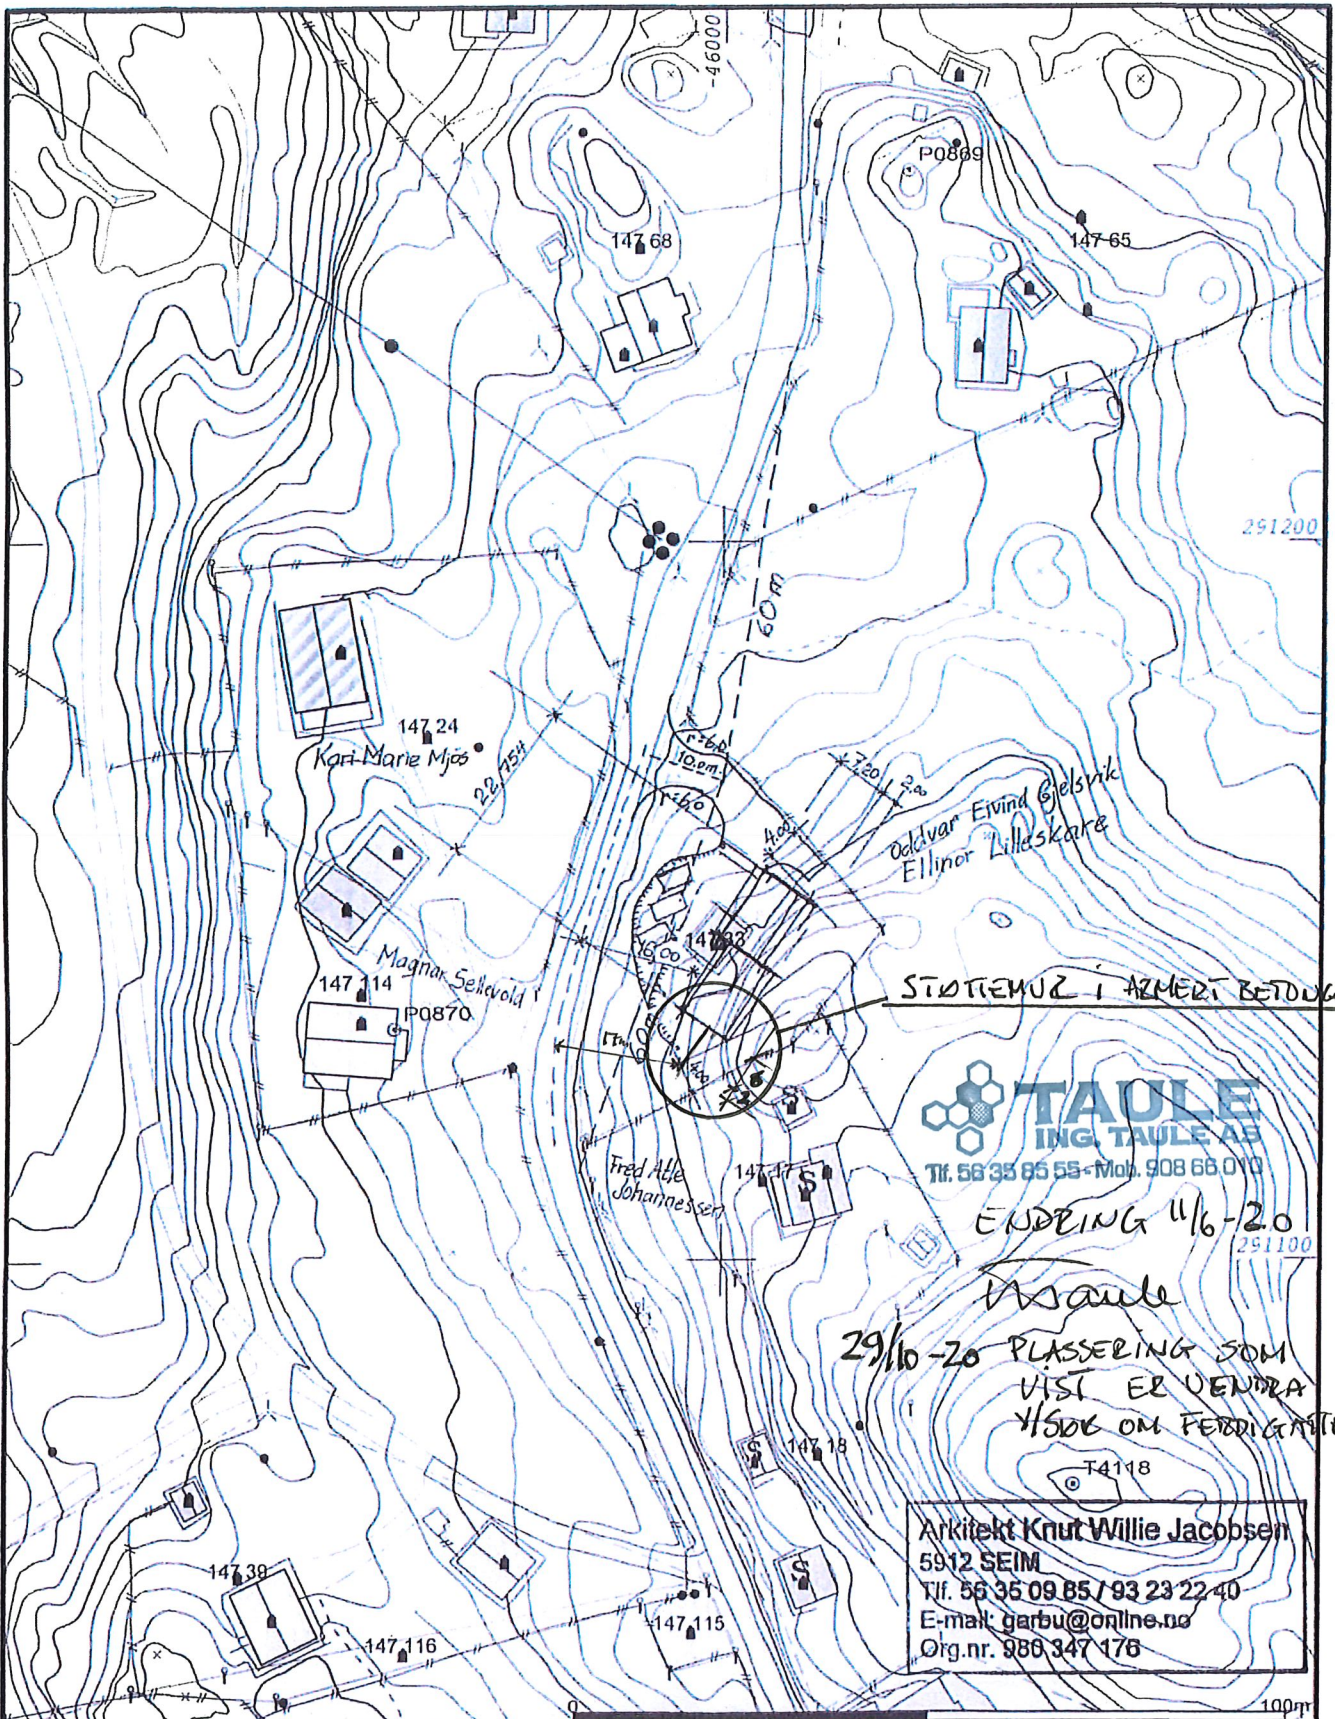

TAULE
 ING. TAULE AS
 Tlf. 56 33 85 55 - Mob. 908 66 010

ENDRING 11/6-20
 251100

Asaule

Arkitekt Knut Willie Jacobsen
 5912 SEIM
 Tlf. 56 36 09 85 / 93 23 22 40
 E-mail: garbu@online.no
 Org.nr. 986 347 176

- Målte Grenser
 - - - Registrerte Grenser
 - | Udefinert grenser
 - ! Terrengmålte grense
 - ▲ Konstruert grensepunkt
 - Bolig
 - ▨ Bustad m/leilighet
 - Våningshus
 - Storre bustader
 - Hytte/feriehus
 - Garasje/uthus
 - Industri/lager
 - Andre bygg
- Beliggenhet og høyder må oppfattes som orienterende.



Lindås kommune
 Areal- og miljøavdeling



Dato: 2005.05.09
 Sign: tve

G.nr. 147 B.nr. 33

Målestokk
 1:1000

