


Prosjektnr. 2018082	Dato opprettet 30.04.2018
Type tegning Plan 1. Etasje	Revisjon nr. -

E-A20-1

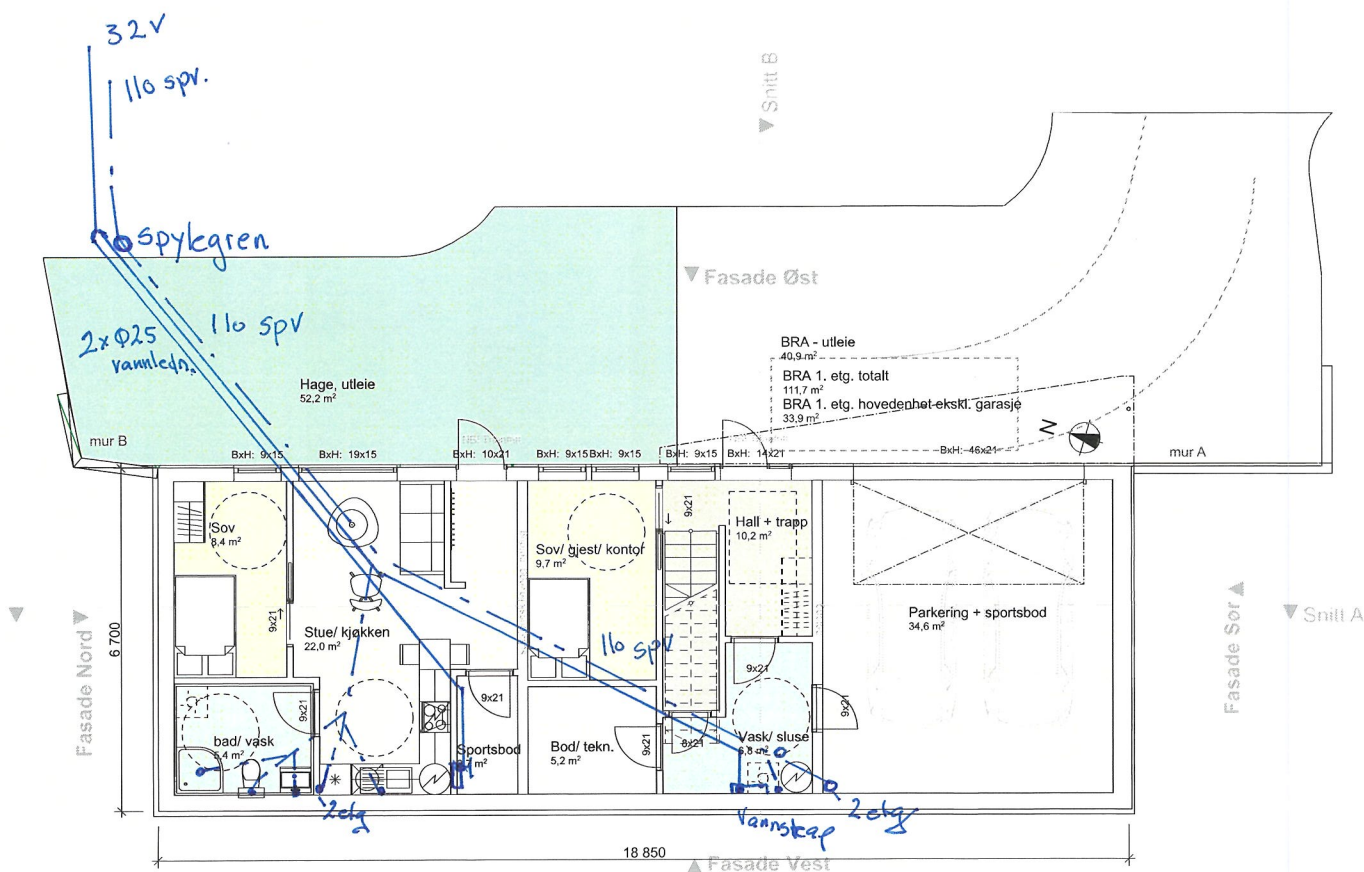

1:100 1. Etasje

Hjelmås
VVS a/s

Rev	Beskrivelse	Dato	Sign

Fase
søknadstegninger

arkoconsult


ARKOCONSULT AS, Postboks 103, 5291 Valestrandfossen
Tel.: 56390003 - Fax.: 56191130 - Mob.: 93241511
Mail: post@arkoconsult.no - Org.nr. 997 089 782 MVA

Tiltakshaver Andreas Dyngen	Sign. KFJ Dato 13.10.2020
Prosjekt Ny enebolig med garasje og utleie	Kontroll OH Dato 13.10.20
Gnr/ Bnr 196/150 Alver Kommune	Målestokk 1:100
Tegningsnr.: 95318082A20-1	Format A3
Type tegning: Plan 1. Etasje	

I HENHOLD TIL LOVVERK ER DENNE TEGNINGEN ARKOCONSULT AS SIN EIENDOM. DENNE TEGNINGEN KAN IKKE BLI BRUKT, OFFENTLIGGJORT ELLER GIS VIDERE TIL TREDJEPART UTEN VÅRT SKRIFTLIGE SAMTYKKE. OVERTREDELSE AV DETTE KAN FØRE TIL SØKSÅL. OBS! TEGNINGEN KAN PRINTES I FEIL SKALA. IKKE TA MÅL DIREKTE PÅ TEGNING. BRUK KUN OPPGITTE MÅL.

Prosjektnr. 2018082	Dato opprettet 30.04.2018
Type tegning Plan 2. Etasje	Revisjon nr. -

E-A20-2

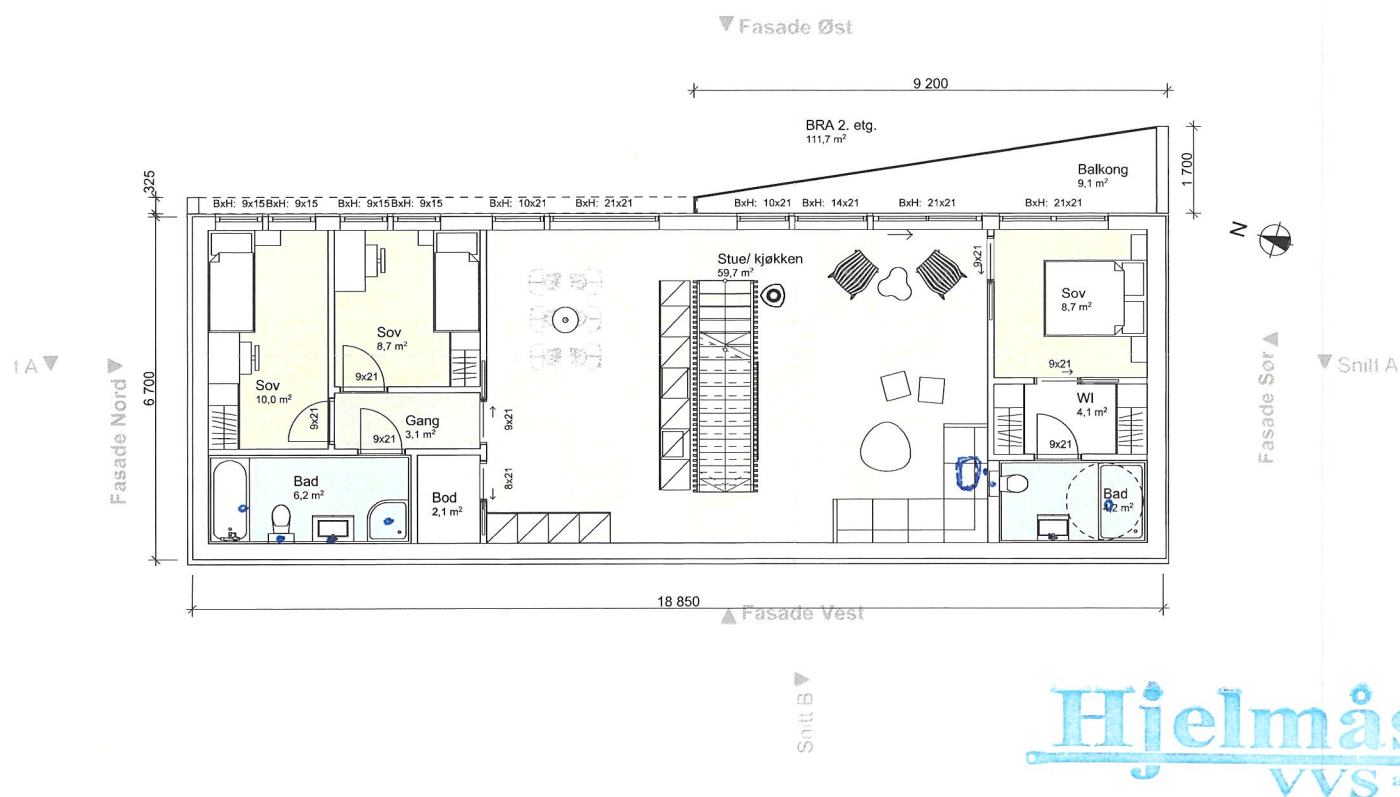

Rev	Beskrivelse	Dato	Sign

Fase
søknadstegninger



ARKOCONSULT AS, Postboks 103, 5291 Valestrandfossen
Tel.: 56390003 - Fax.: 56191130 - Mob.: 93241511
Mail: post@arkoconsult.no - Org.nr. 997 089 782 MVA

Tiltakshaver Andreas Dyngen	Sign. KFJ Dato 13.10.2020
Prosjekt Ny enebolig med garasje og utleie	Kontroll OH Dato 13.10.20
Gnr/ Bnr 196/150 Alver Kommune	Målestokk 1:100
Tegningsnr.: 95318082A20-2	Format A3
Type tegning: Plan 2. Etasje	

I HENHOLD TIL LOVVERK ER DENNE TEGNINGEN ARKOCONSULT AS SIN EIENDOM. DENNE TEGNINGEN KAN IKKE BLI BRUKT, OFFENTLIGGJORT ELLER GIS VIDERE TIL TREDJEPART UTEN VÅRT SKRIFTLIGE SAMTYKKE. OVERTREDELSE AV DETTE KAN FØRE TIL SØKSMÅL. OBS! TEGNINGEN KAN PRINTES I FEL SKALA. IKKE TA MÅL DIREKTE PÅ TEGNING. BRUK KUN OPPGITTE MÅL.