



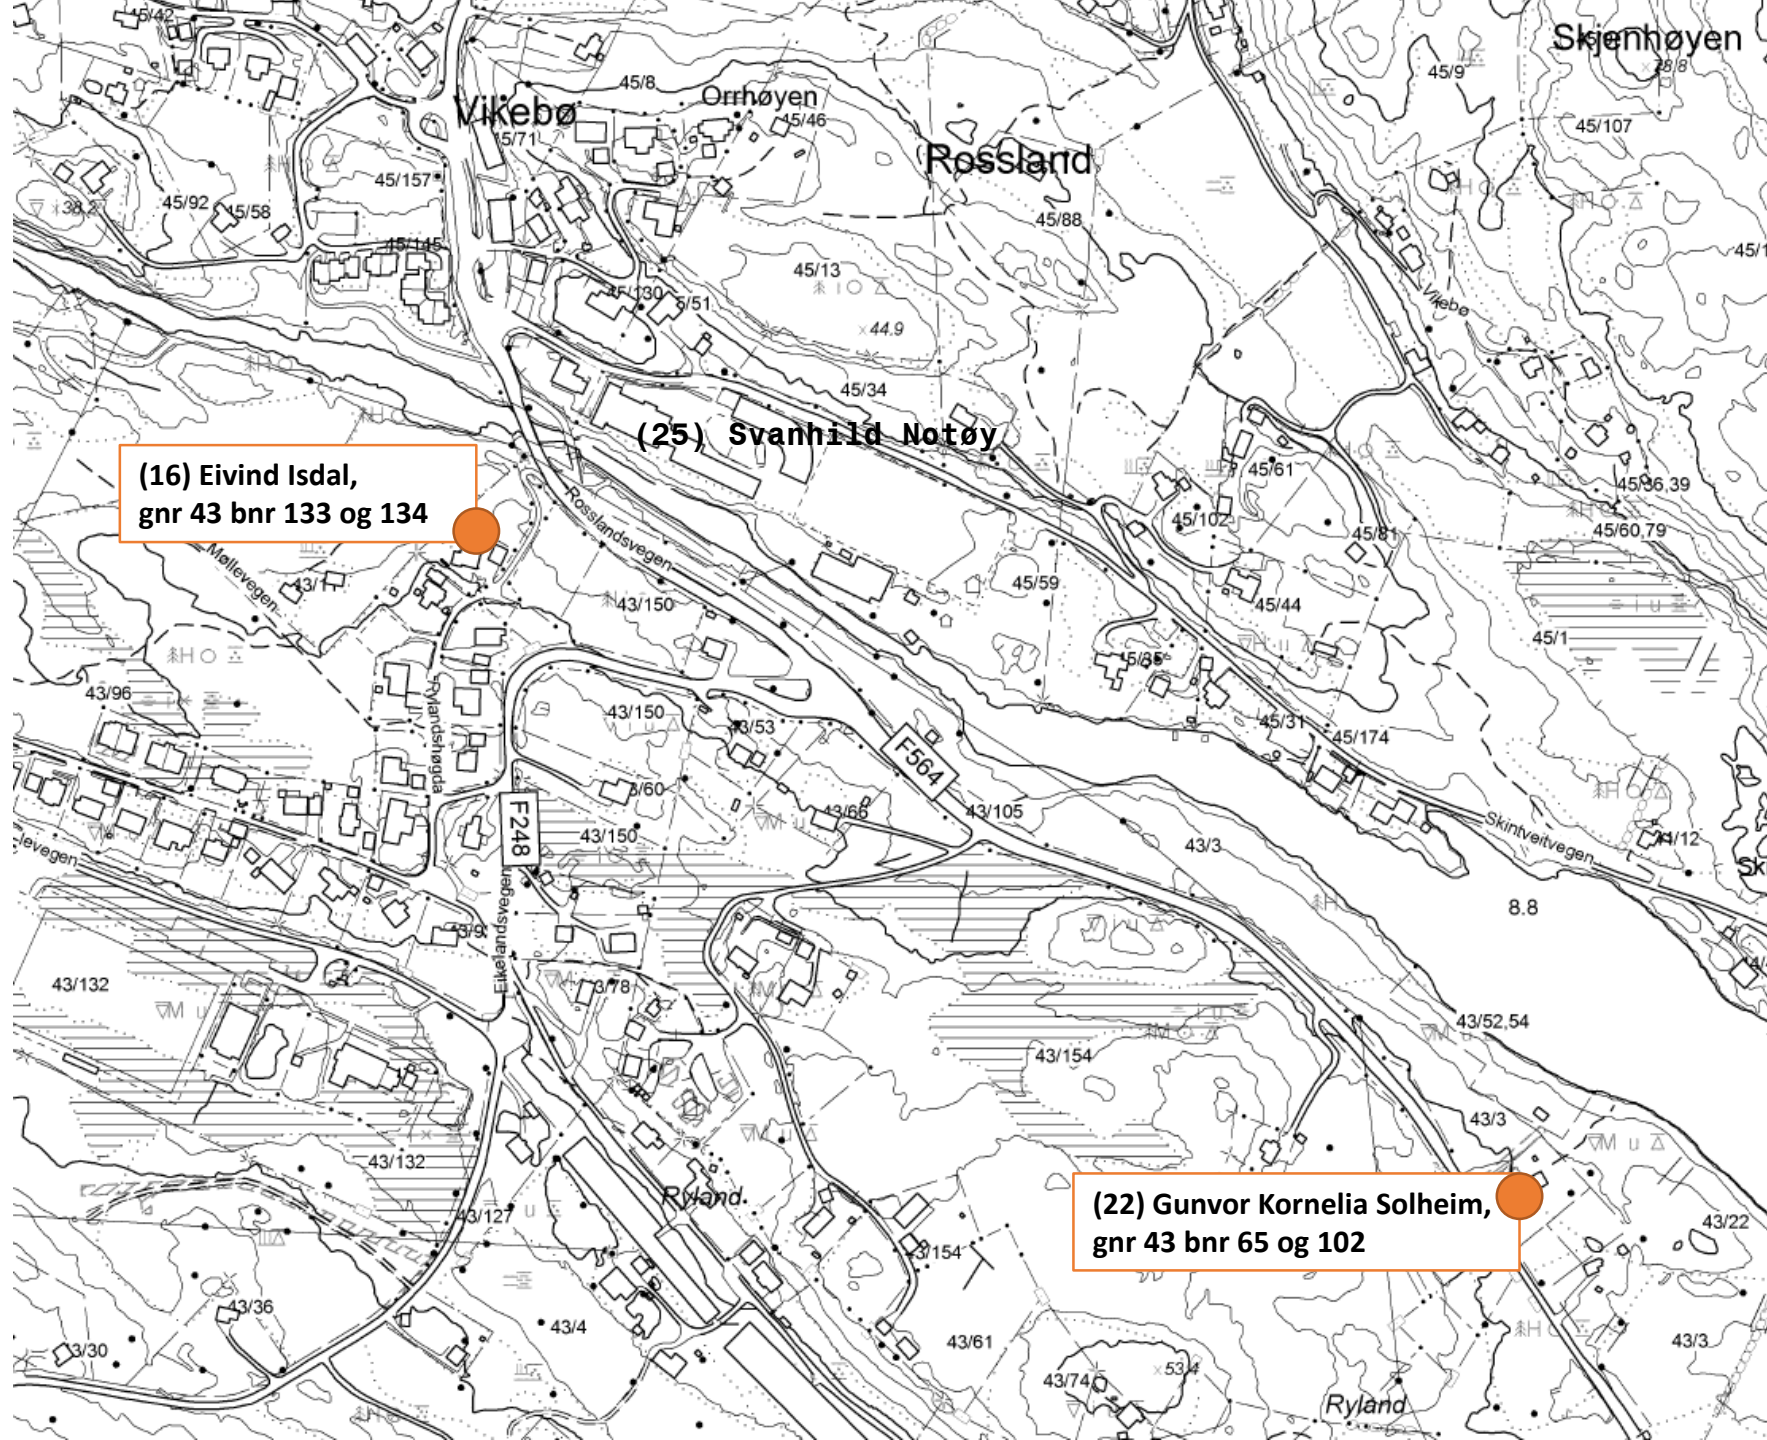


**(16) Eivind Isdal,
gnr 43 bnr 133 og 134**

(25) Svanhild Notøy

**(22) Gunvor Kornelia Solheim,
gnr 43 bnr 65 og 102**

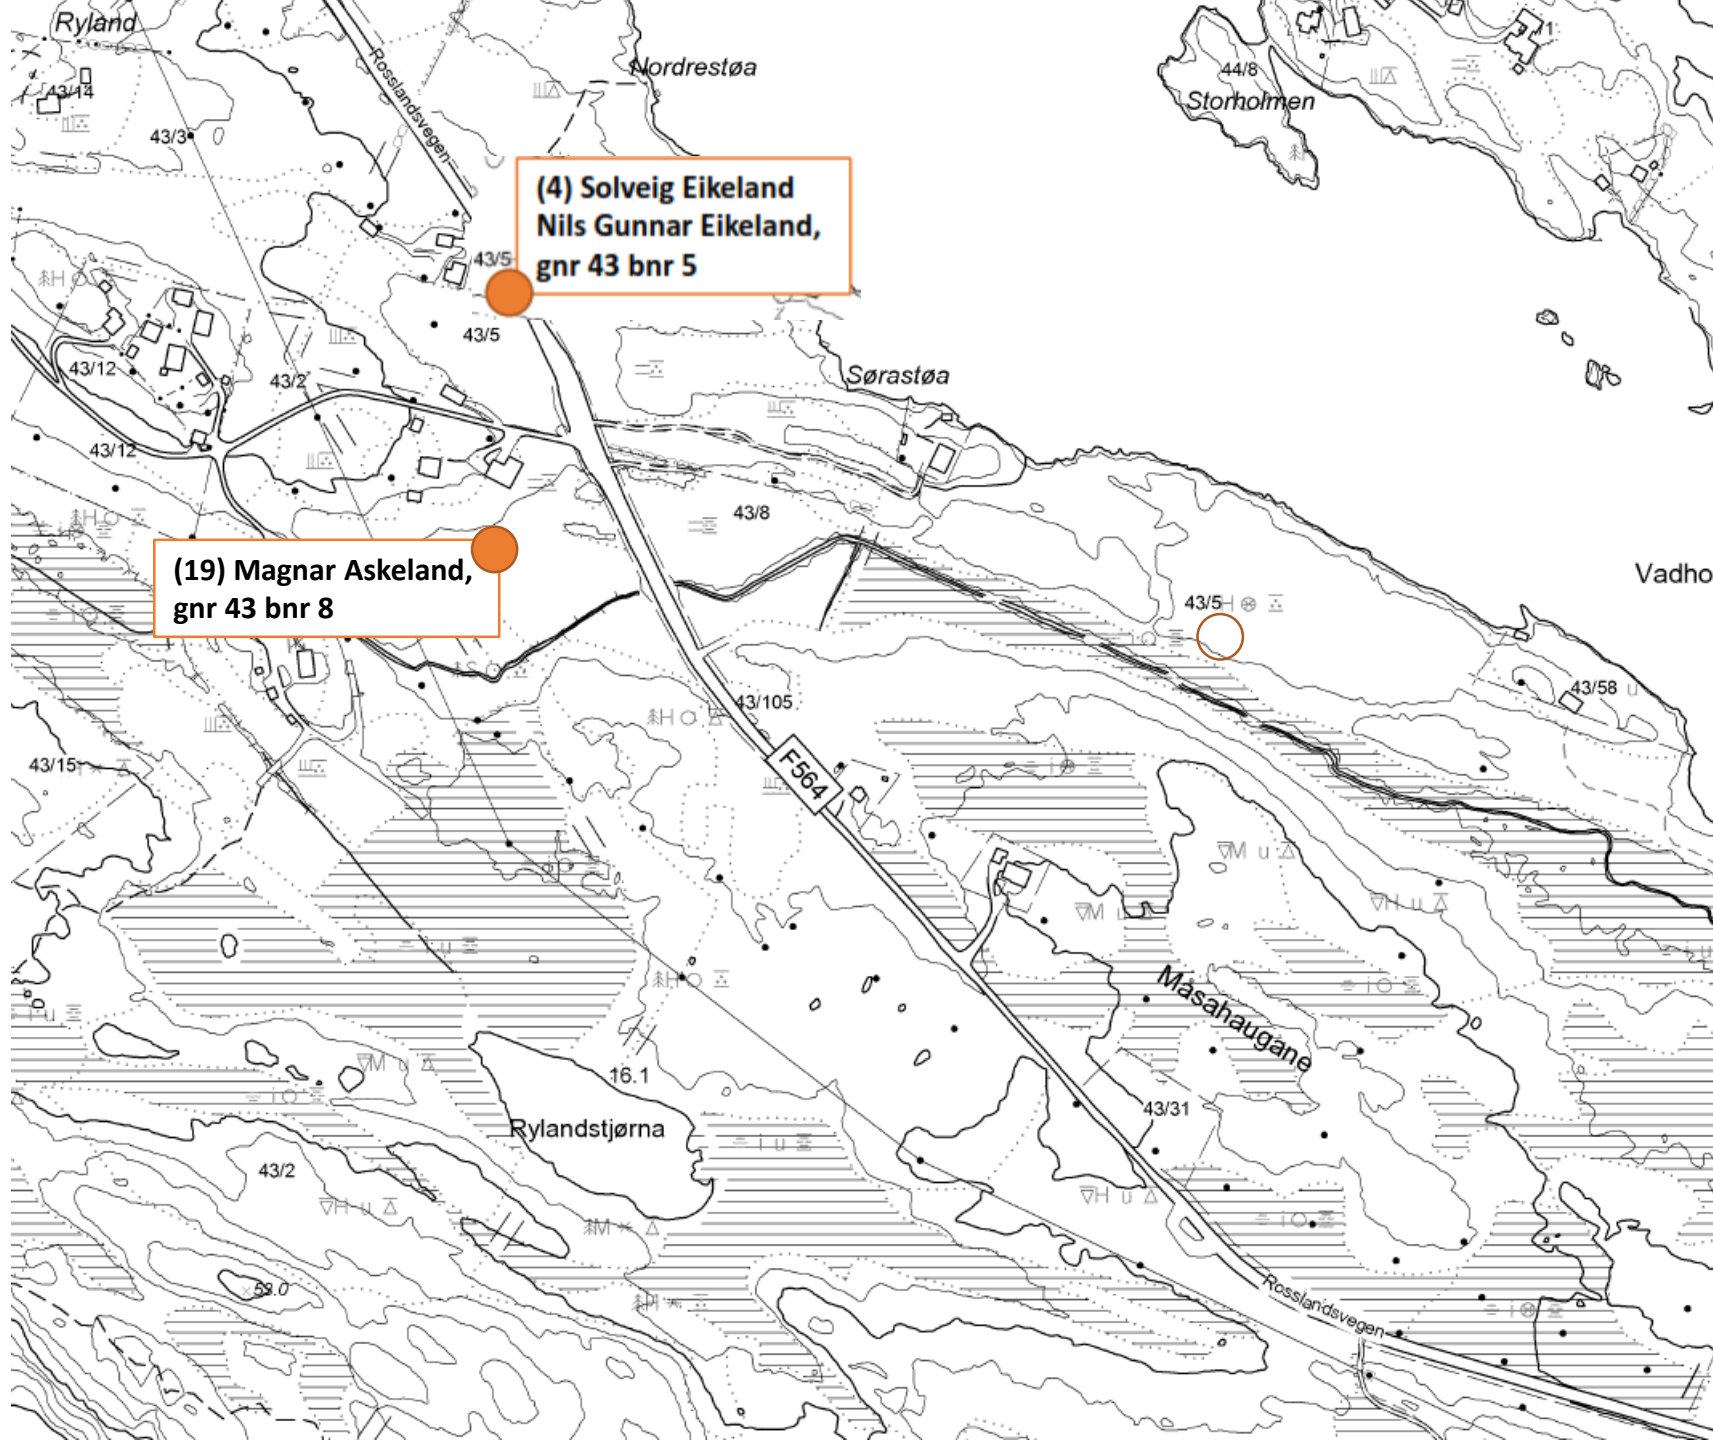

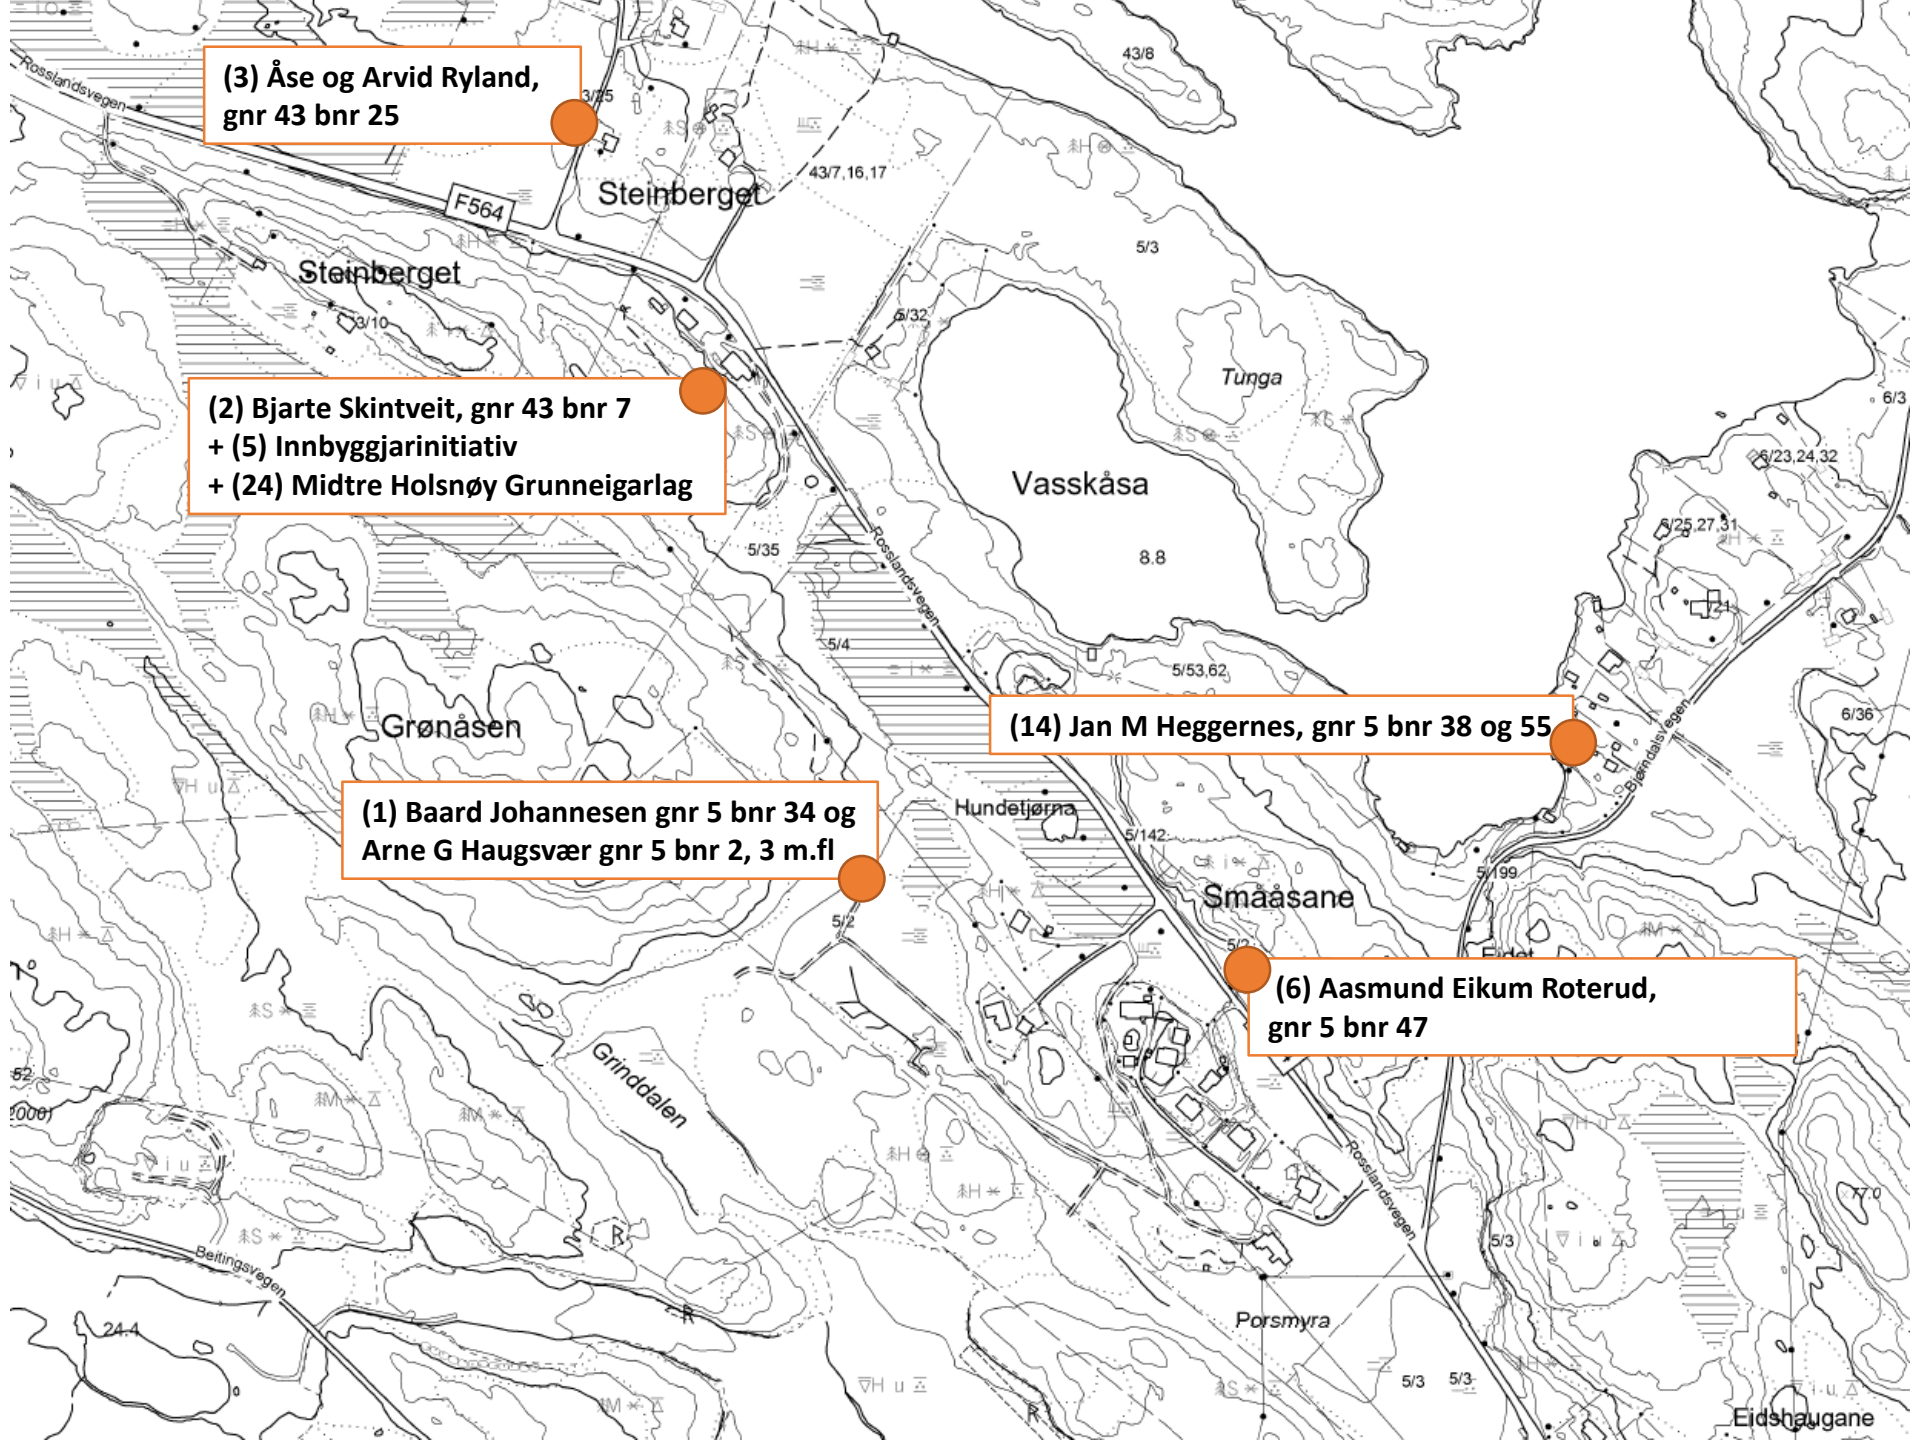


**(3) Åse og Arvid Ryland,
gnr 43 bnr 25**

**(2) Bjarte Skintveit, gnr 43 bnr 7
+ (5) Innbyggjarinitiativ
+ (24) Midtre Holsnøy Grunneigarlag**

**(1) Baard Johannesen gnr 5 bnr 34 og
Arne G Haugsvær gnr 5 bnr 2, 3 m.fl**

(14) Jan M Heggernes, gnr 5 bnr 38 og 55

**(6) Aasmund Eikum Roterud,
gnr 5 bnr 47**

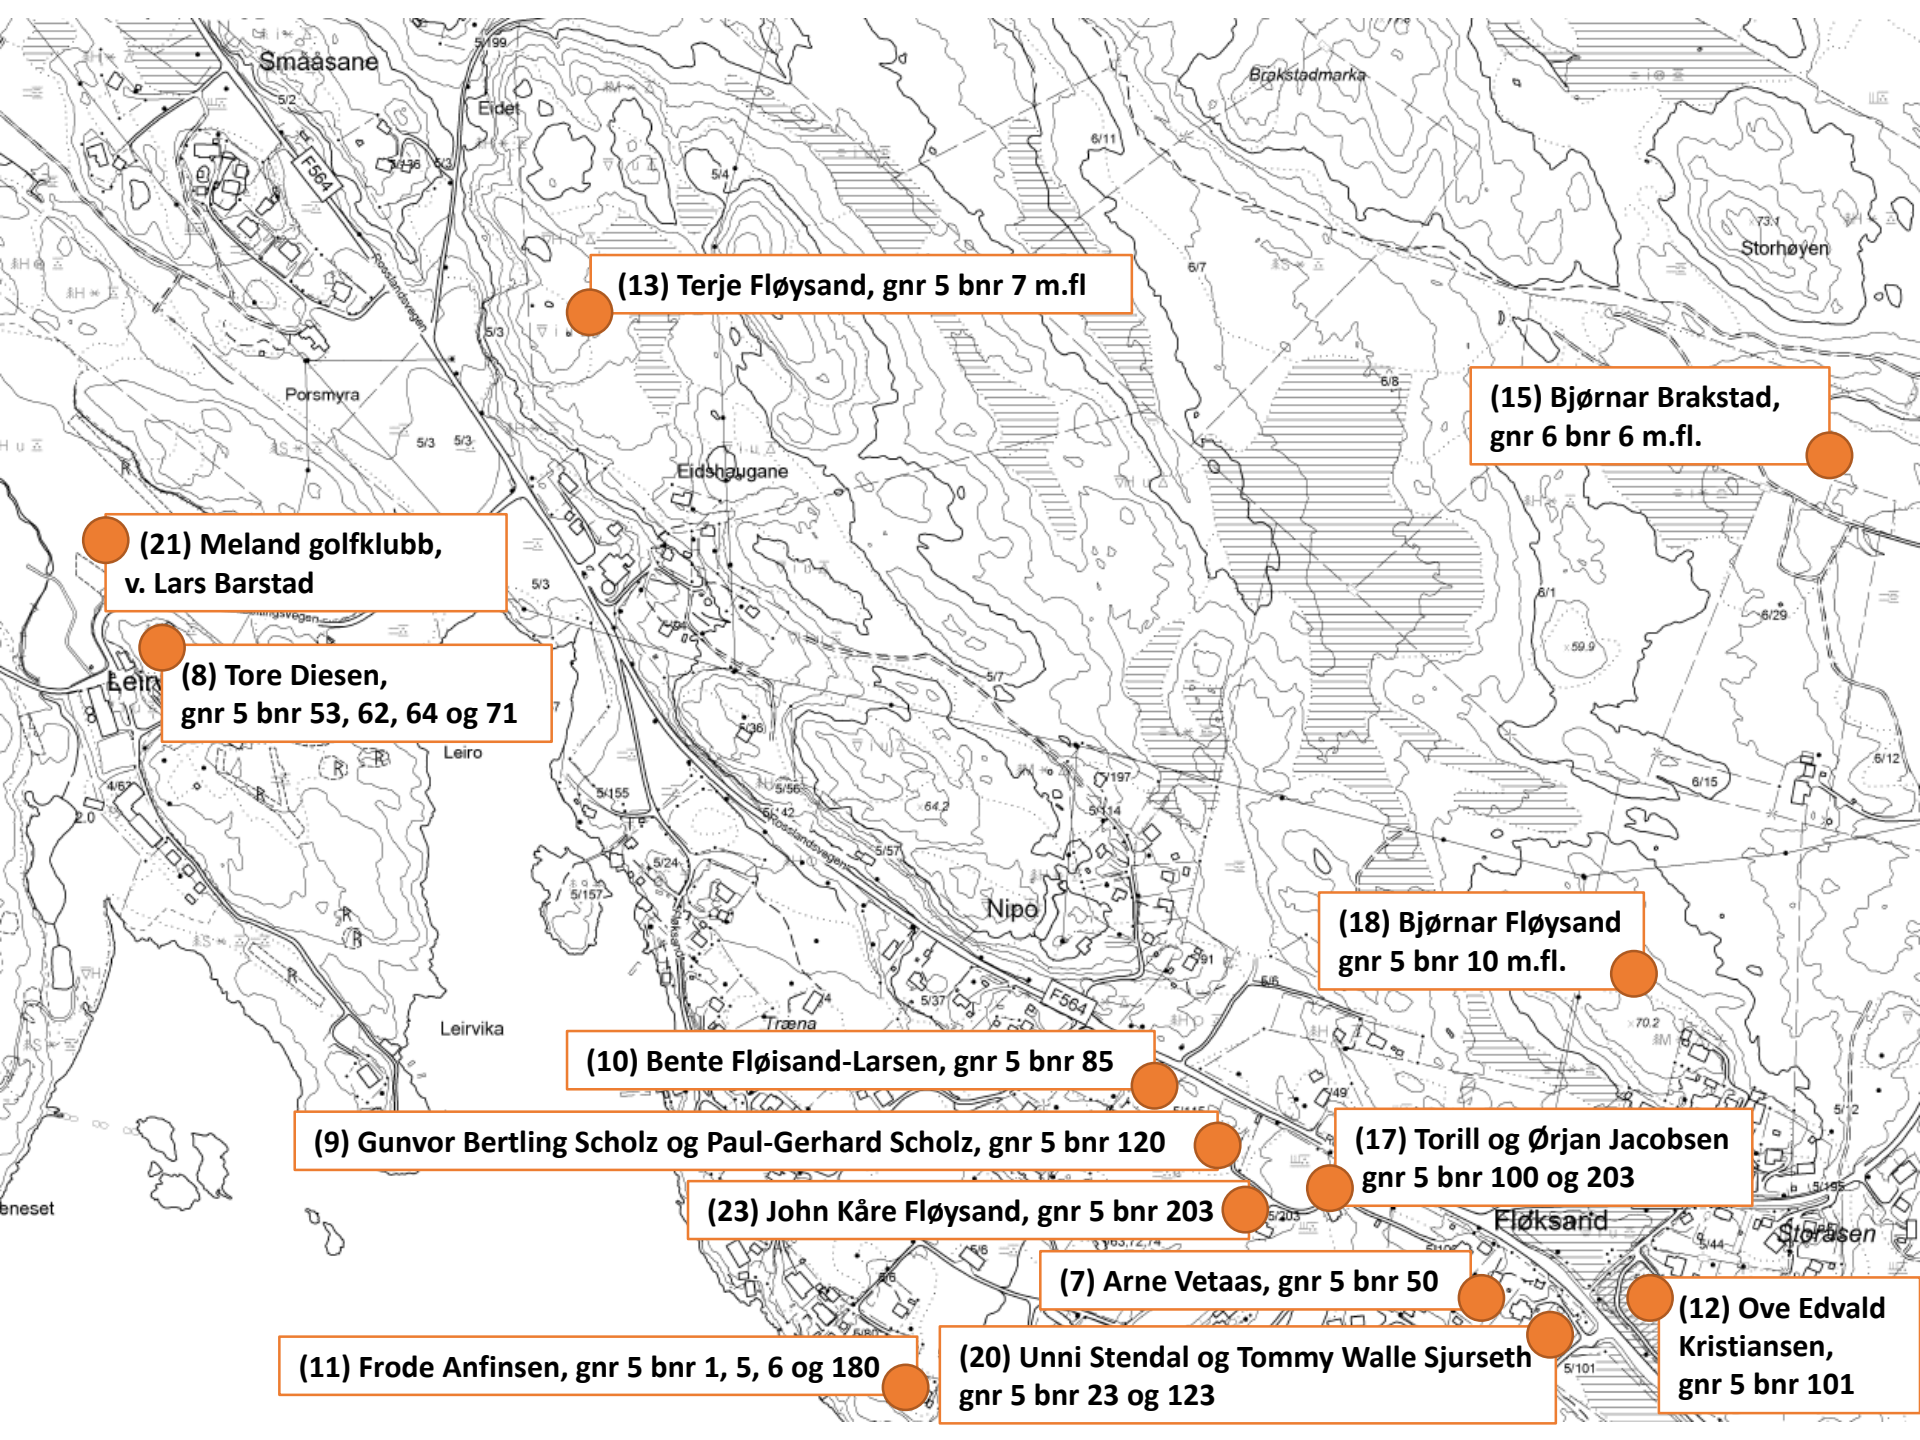

(13) Terje Fløysand, gnr 5 bnr 7 m.fl

**(15) Bjørnar Brakstad,
gnr 6 bnr 6 m.fl.**

**(21) Meland golfklubb,
v. Lars Barstad**

**(8) Tore Diesen,
gnr 5 bnr 53, 62, 64 og 71**

**(18) Bjørnar Fløysand
gnr 5 bnr 10 m.fl.**

(10) Bente Fløisand-Larsen, gnr 5 bnr 85

(9) Gunvor Bertling Scholz og Paul-Gerhard Scholz, gnr 5 bnr 120

**(17) Torill og Ørjan Jacobsen
gnr 5 bnr 100 og 203**

(23) John Kåre Fløysand, gnr 5 bnr 203

(7) Arne Vetaas, gnr 5 bnr 50

**(12) Ove Edvald
Kristiansen,
gnr 5 bnr 101**

(11) Frode Anfinsen, gnr 5 bnr 1, 5, 6 og 180

**(20) Unni Stendal og Tommy Walle Sjurseth
gnr 5 bnr 23 og 123**