



Trude Senneseth
Åmundsleitet 25
5115 ULSET


Referanser:
Dykkar:
Vår: 20/12412 - 20/69109

Saksbehandlar:
Kjartan Medaas
kjartan.medaas@alver.kommune.no

Dato:
30.10.2020

Orientering om retta matrikelkart gbnr 492/11 Fesøy

Viser til telefonsamtale i dag angående retting av eigedomsgrenser i matrikelkartet. Rettinga er no utført og grensa mellom gbnr 492/11 og 492/3 er teikna til å gå frå x i fjell i sørvestre hjørne av 492/11 i rett line til x i fjell i nordvestre hjørne av 492/11. Dette grensemerket vart målt inn med gps i samband med grensepåvising av grensene for gbnr 492/2.

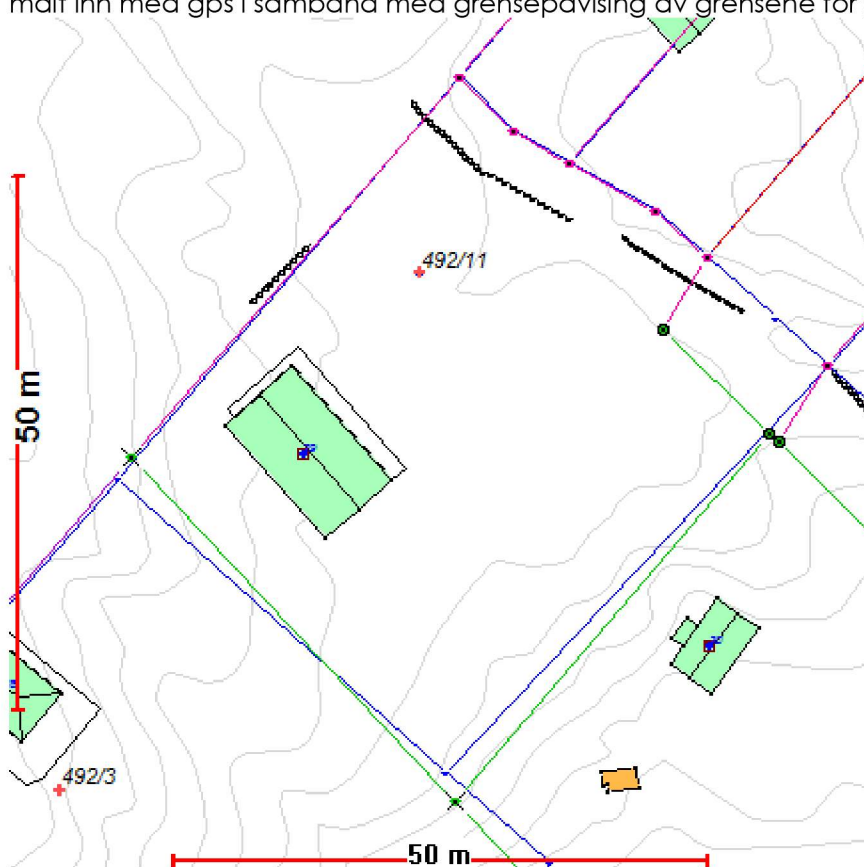

Blå grenser slik teikna før retting

Eigedomane er mellom anna å sjå på www.seeiendom.no og www.nordhordlandskart.no

Med vennleg helsing
Alver kommune, Kart og oppmåling

Kjartan Medaas
avdelingsingeniør

Dette dokumentet er elektronisk godkjent og har difor ingen signatur.

Mottakarar:

Jan Kristian Stokkebekk	Åmundsleitet 25	5115	ULSET
June Louise Lerøen Dale	Gullstølslien 4	5153	BØNES
Trude Senneseth	Åmundsleitet 25	5115	ULSET