



Sonja Irene Lerøy Hjellvik
Strandkaiaen 16
5013 BERGEN

Referanser:
Dykkar:
Vår: 20/12412 - 20/69131

Saksbehandlar:
Kjartan Medaas
kjartan.medaas@alver.kommune.no


Dato:
30.10.2020

Orientering om retta matrikkelkart gnr 492/6 mfl - Fesøy

I samband med oppmålingsforretning for klarlegging av grensene for gnr.492/2 vart det påvist 2 merkesteinar som ikkje var ein del av forretninga. Ut frå desse har me no retta matrikkelkartet til at grensene mellom eigedomane føl desse merkesteinane. Me gjer merksam på at det er kun i nordaustre delen at grensene er retta for gbnr 492/9, 492/10 og 492/7.

Gjer også merksam på at det er grensemerka i marka som seier kvar grensene for eigedomane går. Heilt nøyaktige grenser i kartet får ein først ved oppmåling av desse grensemerka. Grensene som er lagt inn i matrikkelkartet i samband med denne rettinga må derfor sjåast på som usikre.

Om De har merknader til rettinga høyrer me gjerne frå dykk innan 3 veker frå mottak av dette brevet. Om ikkje ser me det slik at partane er enige i det som er gjort.

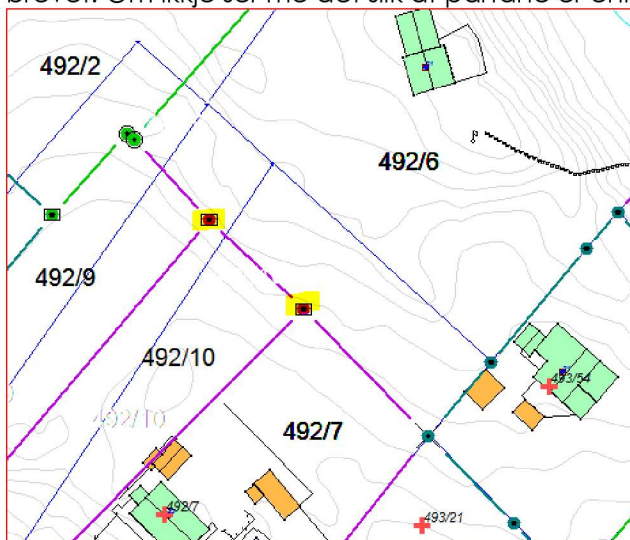

Nemde merkesteinar merka med gult. Grenser før retting vist med blå farge.

Legg ved kart som viser grensene med svak grå farge slik dei var teikna før retting.

Skulle det vera nokon spørsmål er det berre å ta kontakt.

Eigedomane er mellom anna å sjå på www.seeiendom.no og www.nordhordlandskart.no

Med vennleg helsing
Alver kommune, Kart og oppmåling

Kjartan Medaas
avdelingsingeniør

Dette dokumentet er elektronisk godkjent og har difor ingen signatur.

Vedlegg:

Fesøy retta kart

Mottakarar:

Ann Lisbeth Sætre Garnes	Garnestangen 15	5264	GARNES
Bjarte Steen v/ Endre Steen	Senholmen 17	5265	YTRE ARNA
Gurly Oddny Kaland	Bontveitvegen 6	5229	KALANDSEIDET
Sonja Irene Lerøy Hjellvik	Strandkaaien 16	5013	BERGEN