


Fikn. 19.08.2018
Mens H.M. Klondal

Översynskart
för utslopp till Sjö
för 4 ariga domar
Sjä Valla & detaljkart

Konfig kart
för utslopp för 4 ariga
domar. Fick 3.0.10.2018

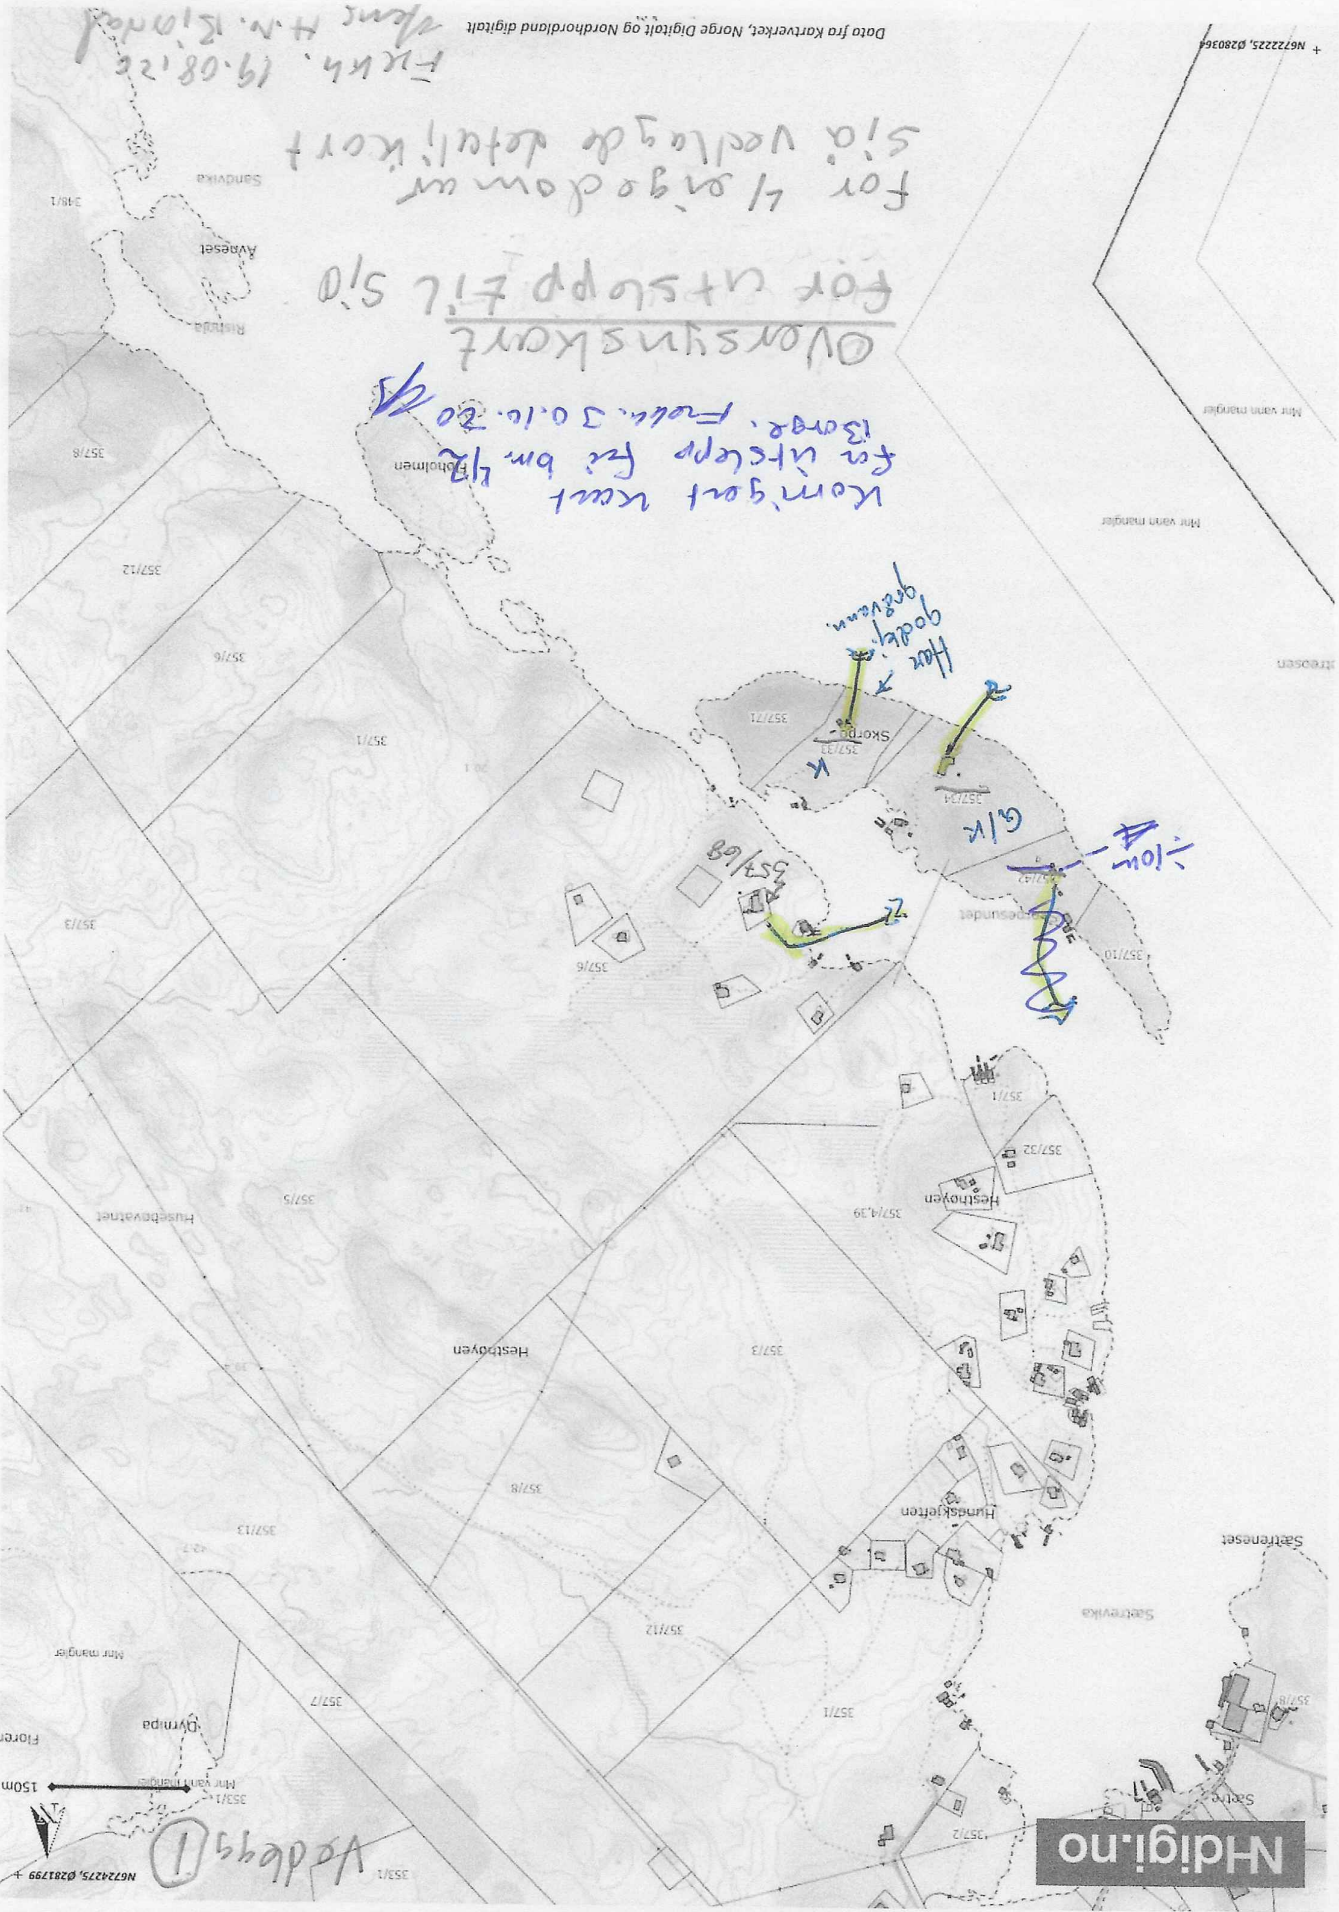

Nhdigi.no

Vedlegg 1