

Vedlegg 2

SITUASJONSKART

Gnr/Bnr: 357/42
Adresse: Skorpo 1
Eigar/søkar: Birthe og Frank Borge




Kvalitet: FKB-B

Målestokk: 1:1000
Dato: 17.03.2020

Gjeldande plan: Kommuneplan
Planformål: LNF
Vår referanse: PAS

— — — — —	Gjerde		Bolighus
- - - - -	Usikker eigedomsgrense		Andre bygg
— — — — —	Målt eigedomsgrense		

Sign.

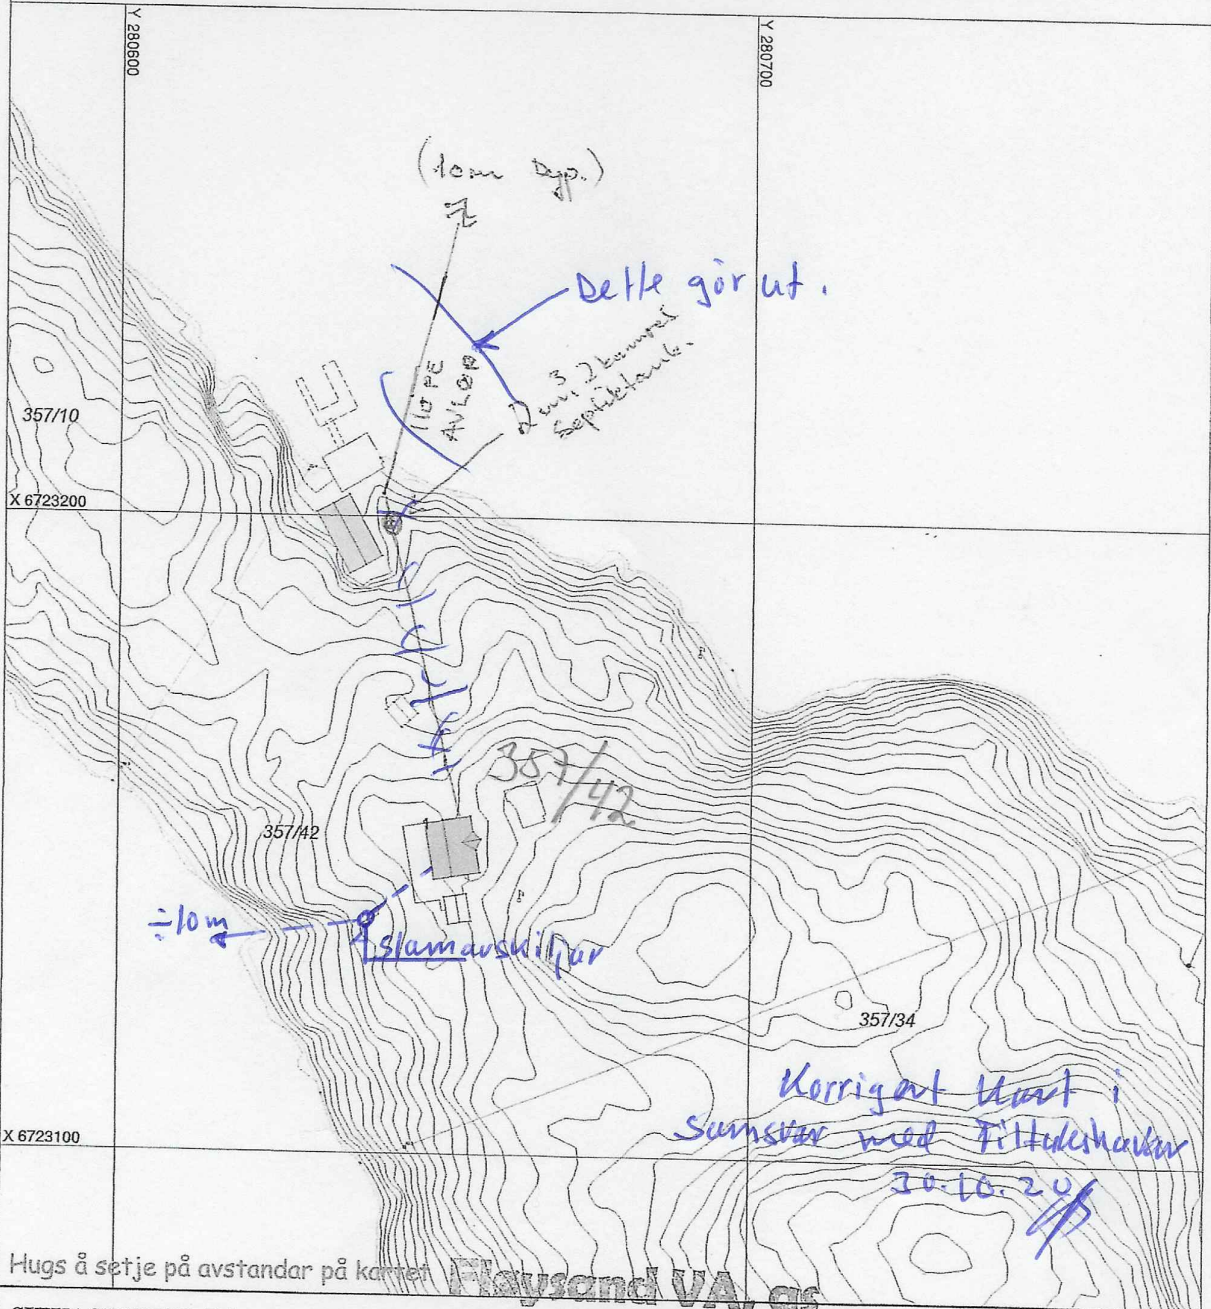

Hugs å setje på avstandar på kartet

SITUASJONSPLAN

Tiltak

Floysand VA, as
Rørlegger og vaktmestertjenester
Mob. 952 73 505
Floysand, 5010 Frekhaug
Org.nr.: No 987 774 525 MVA

Underskrift Situasjonsplan _____ Dato _____