


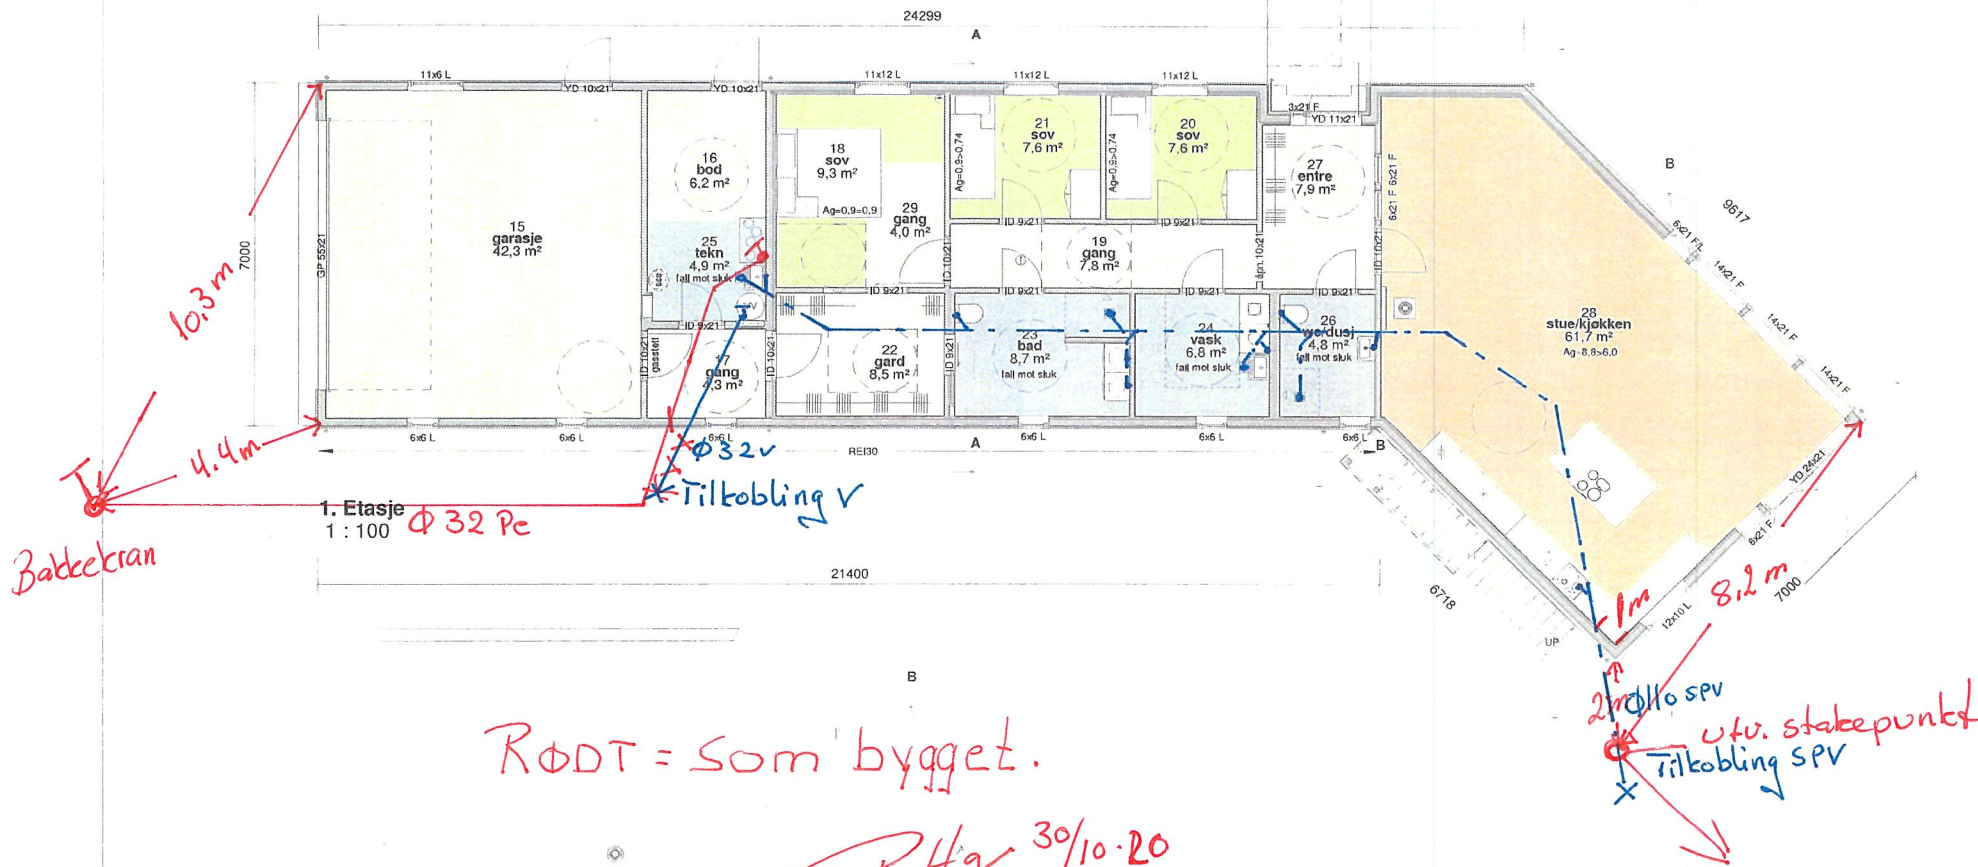

1 : 100

Hjelmås
VVS

P.Hg 18/12.19

Anne-Hilde & Arve Reigstad		Målestokk	Dato	03.12.19	
Enebolig med garasje		1 : 100	Tegnet	kwj/ib	
Mjølveitvegen34, Frekhaug			Kontr.	HHFrekh	
			Rev.	A	
Prosjekt status		Prosjekt nr.	Original		
Skisse					
Tegning nr.					
A-03					
Tittel		Plan			



Helvik Hus AS
Jærveien 1250, 4375 Helvik
51 46 16 00
firmapost@helvikhus.no
www.helvikhus.no



HELLVIK HUS AS
Jærveien 1250, 4375 Hellvik
51 46 16 00
firmapost@hellvikhus.no
www.hellvikhus.no

A	Justert	ib	HHFr	04.12.19
Rev.	Revisjonen gjelder	Utført	Kontr.	Dato